

別紙6 施設図面


棟別面積表(單位 M^2)

課 別	延床面積	建築面積
宿舍1号棟(準準4階分)	2466.87	565.53
宿舍2号棟(倉庫付)	2435.83	530.81
水水槽 トイレ室	56.25	60.23
自転車置場	48.60	48.60
	48.60	48.60
フロアバンボン室	15.96	15.96
集 会 所	78.45	82.89
履 行 集 積 所	12.24	12.24
合 計	5162.80	1364.86

街渠枲リスト

	A x B	H		A x B	H		A x B	H		A x B	H		A x B	H	
①	450 x 450		⑥	600 x 600		⑪	600 x 600		○			○			
②	"		⑦	"		⑫	"		○			○			
③	600 x 600		⑧	"		⑬	"		○			○			
④	"		⑨	"		⑭	"		○			○			
⑤	"		⑩	"		○			○			○			

注: 1. 棚番号  下、錆蝕型、指子蓋、その他、クレーンケ蓋とする。
2. 屋外排水口配は原則として、次記による。雨水管、150^φ以下 - 1/120, 200^φ - 1/160

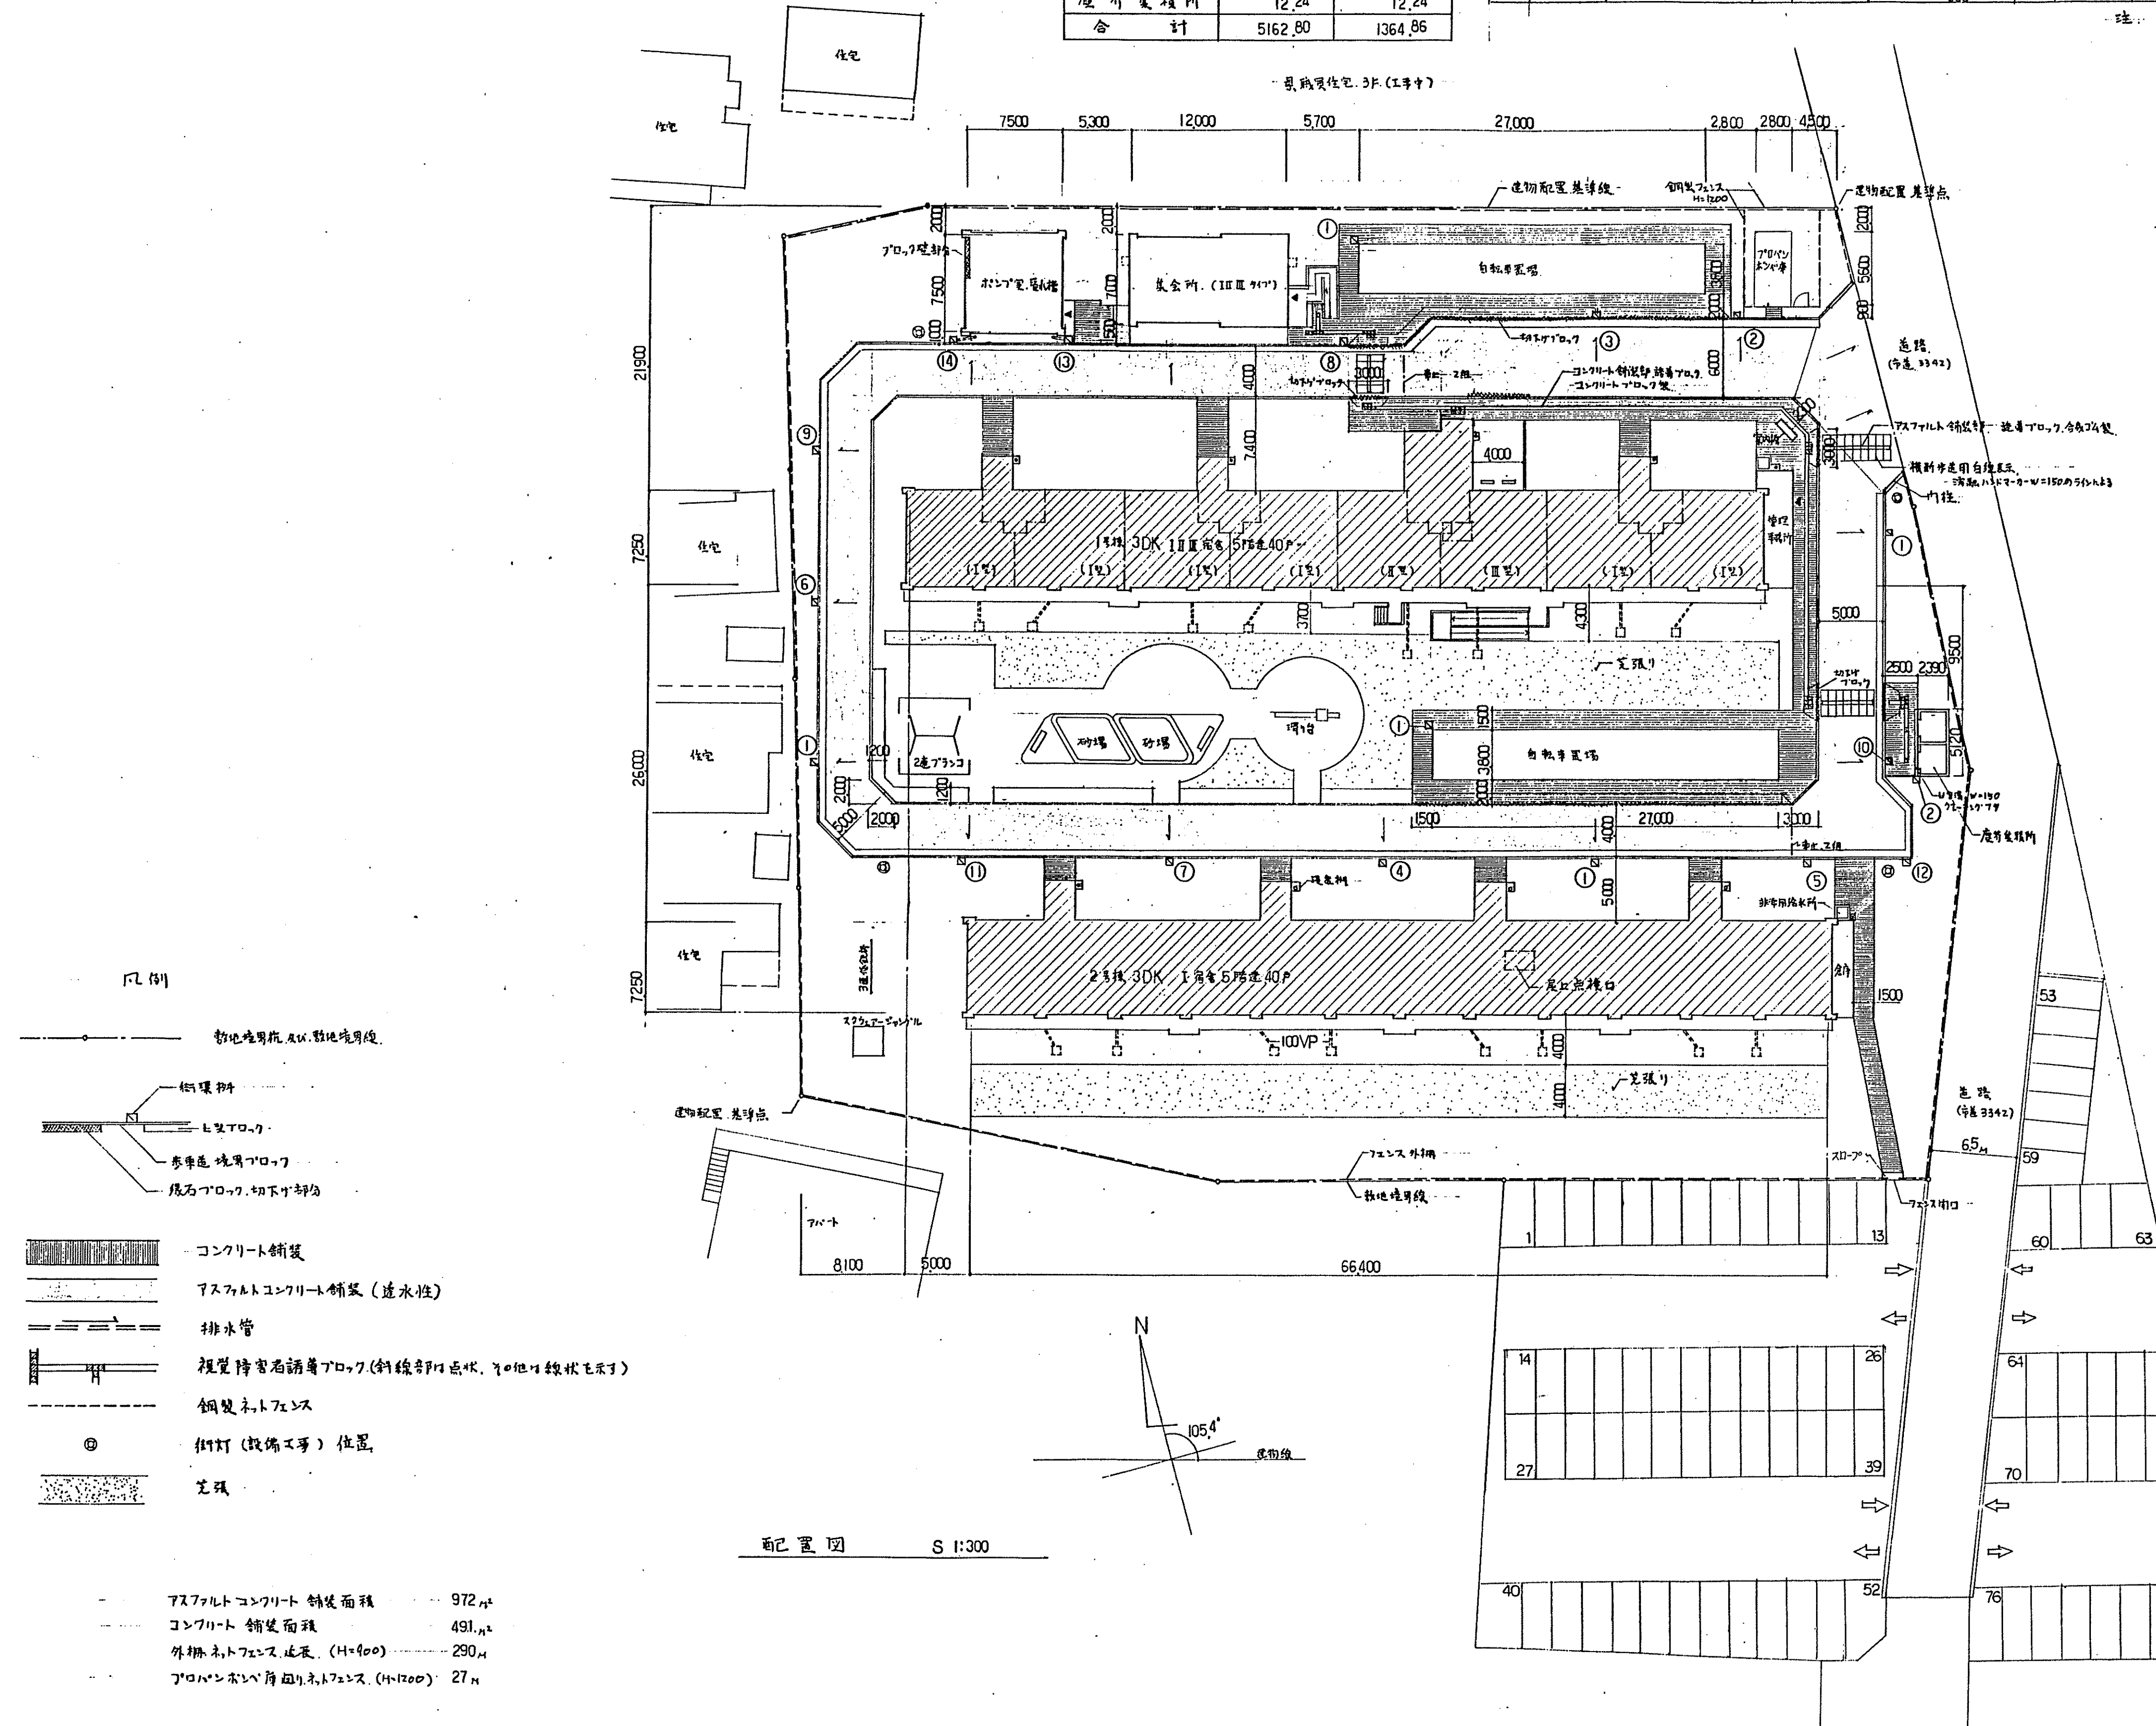

完 成 図 $\frac{4}{28}$

屋川促進住宅區民宿會建築工事		面番 建築
面番	配置圖	2(3)
名称	S 1:300	DATE
錦川建築設計事務所		
(特)E第38302号 22870 伊藤 宗 康		

外部 仕 工 表

外 部 仕 工 表					
種	壁	屋 根	パ イ コ ニー	塗 装	備 考
合板型枠コンクリート打放し(本コン使用) H=720 壁仕上見切り(打ち継ぎ面)。目地切リ 15×15 目地を列置(面内仕上)	合板型枠コンクリート打放し MR-CS 打ち継ぎ目地。15×15 シーリング 15×10 垂直継目地。15×15 全 上 全 上 水平継目地。15×15 全 上 全 上 北側窓庇・天線、柱等並列上付防水層防水 材料仕様：合板型枠コンクリート打放し MR-CS	コンクリート金網埋止歩留り20cm以内全面貼付 エポキシ樹脂①の塗り コンクリート打放し面80%程度埋め込み目地は金網埋止。 バグベアシート：アルミ既製植木 防水層処理：現場打設前コンクリートH80合板型枠コン クリート打放し。	床 コンクリート仕上げ上、平均配付。 排水溝底、合成樹脂多量でシール入りモルタル敷 巾手：コンクリート打放し 壁・柱型枠型、合板型枠コンクリート打放し MR-CS 見付及び天井、合板型枠コンクリート打放し MR-CS (1階以下全面合板型枠コンクリート打放しあり) 窓木 アルミ既製植木 手摺 アルミ BL型 (日隠パネルタイプ) 一部コンクリート手摺並木コンクリート用VE接着剤 型枠コンクリート打放し MR-CS 戸建隔板：アルミ棒石綿セメント板φ5配込。	本部 SOP 鉄部：建築を除く外部鉄部は亜鉛メッキのE.S.P. バルコニー戸建隔板：両面 VE 避難表示。 床下 断熱材：アルミ自在型 [E-311] 床下換気口：ステンレス 大型レシーブ バンドキャップ：アルミ既製品(15風板、ガラリ付)	検査名：組立検査マフワク防雨防水約800㎡計箇所箇所 [E-316] 計 階段 階段表板：合成樹脂製 [E-364] B型 壁紙：合成樹脂製 [E-365] P型、本レング止め。 集合郵便受箱：BL A型 ステンレス 6戸用、4戸用、各階段に設置 階段金属板：[E-362] 階段名1ヶ所 バルコニー物干金物：アルミ自在型 [E-311] 床下換気口：ステンレス 大型レシーブ バンドキャップ：アルミ既製品(15風板、ガラリ付)
階段室踏込、床 壁 防水モルタル塗 合板型枠コンクリート打放し	階段室踏込 壁 合板型枠 コンクリート打放し上 MR-CS 天井 合板型枠コンクリート打放し の上 MR-CS	屋上后検口屋根、防水モルタル 風除害屋根 コンクリート金網埋止外望防水 仰 遮目地：発泡スチロール吹出敷き目地の工 法にて施工 階段壁：コンクリート打放しの上付防水層防水 バグベアシート：アルミ既製植木			

内 部 仕 上 表

内 部 仕 上 表														
室 名	下 地 区 分	床		巾 木		壁		梁 型		天 井				備 考
		仕 上	塗装	仕 上	塗装	仕 上	塗装	一 般 階		最 上 階				
								仕 上	塗装	仕 上	塗装			
玄 内	木 造			石綿セメント平板厚5mm 防水モルタル塗り	—	ポリイステル化粧合板厚4張り	—			石コウホ-パ/厚9 目張り張り	EP-II	石コウボード厚1 目張り張り	EP-II	
	コンクリート造	モルタル打の上防水モルタル塗り、水勾配付 (H=10mm)	—	防水モルタル塗り	—			石コウボード厚9 GL工法張り	EP-II	—	—	—	—	
台所兼食事室	木 造	天然化粧合板700×1200張り	—	木製 H=55 SGP	—	ポリイステル化粧合板厚4張り	—	石コウボード厚9 GL工法張り	EP-II	合板型枠コンクリート打放しバミクラ付吹付	—	石コウボード厚9 目張り張り	EP-II	流し台、コンロ台、吊戸棚、スチール水切棚L=900 (2段型)、湯沸器取付壁木柱 SGP 排水パイプ (内装パイプ材)、配線用パイプ (両面キャップ付)、コンセントL=1200 (1ヶ所) (設備工事: 電気局) 4ヶ所 フック 1ヶ所 ラナー 16ヶ所
	コンクリート造		—	木製 H=55 SGP	—	ポリイステル化粧合板厚4張り	—	石コウボード厚9 GL工法張り	GP	—	—	—	—	
洗面脱衣室	木 造	天然化粧合板700×1200張り	—	木製 H=55 SGP	—	ポリイステル化粧合板厚4張り	—	石コウホ-パ/厚9 目張り張り	EP-II	石コウボード厚9 目張り張り	EP-II	—	—	浴室型カーテンL=1500 ラナー 14ヶ所 (設備工事: BL洗面化粧ユニット、洗濯機防水ベン 900×640)
	コンクリート造		—	木製 H=55 SGP	—		—	石コウボード厚9 GL工法張り	EP-II	—	—	—	—	
便 所	木 造		—	木製 H=55 SGP	—	ポリイステル化粧合板厚4張り	—	ポリイステル化粧合板厚4張り	—	ポリイステル化粧合板厚4張り	—	ポリイステル化粧合板厚4張り	—	タオル掛L=360 (建具取付) スチール SUS304 (耐薬品)、木製棚 II型 浴巾のフック 1ヶ所 (設備工事: BL-K型 洋風便器 電気局) BL Kタイプ IIIタイプ セメント (エッジのめりきり製件)、電気局
	コンクリート造	モルタル打金網押えの上セメント塗り厚20	—	木製 H=55 SGP	—		—		—		—		—	
浴 室	木 造		—		—		—		—		—		—	(別途: 浴槽、BF全)
	コンクリート造	BL型浴室ユニット	—		—		—		—		—		—	
成寝室1 廊下	木 造	天然化粧合板700×1200張り	—	木製 H=55	—	塗装板バネル (内装バネル部材)	—	塗装板バネル (内装バネル部材)	—	塗装板バネル (内装バネル部材)	—	塗装板バネル (内装バネル部材)	—	
就寝室1	木 造	992敷き 一部天然化粧合板 (400×1200)	—	992寄せ	—	塗装板バネル (内装バネル部材) 石コウボード厚9張り	EP-II	石コウボード厚9 GL工法張り	GP	—	—	石コウボード厚9 目張り張り	EP-II	合成樹脂製レジスター700 150×200 カテンロール L=1,750 ラナー16ヶ所 (9ヶ所)
	コンクリート造		—	992寄せ	—	石コウボード厚9 GL工法張り	EP-II	石コウボード厚9 GL工法張り	EP-II	合板型枠コンクリート打放しバミクラ付吹付	—	石コウボード厚9 目張り張り	EP-II	
就寝室2	木 造	992敷き 一部	—	992寄せ	—	塗装板バネル (内装バネル部材) 石コウボード厚9張り	EP-II	石コウボード厚9張り	EP-II	合板型枠コンクリート打放しバミクラ付吹付	—	石コウボード厚9 目張り張り	EP-II	合成樹脂製レジスター700 150×200 カテンロール L=1,350 ラナー18ヶ所 (9ヶ所) 配線用パイプ (両面キャップ付)
	コンクリート造		—	992寄せ	—	石コウボード厚9 GL工法張り	EP-II	石コウボード厚9 GL工法張り	EP-II	合板型枠コンクリート打放しバミクラ付吹付 一部石コウボード厚9 目張り張り	—	石コウボード厚9 目張り張り	EP-II	
就寝室3	木 造	992敷き 一部	—	992寄せ	—	石コウボード厚9張り	EP-II	石コウボード厚9張り	EP-II	合板型枠コンクリート打放しバミクラ付吹付	—	石コウボード厚9 目張り張り	EP-II	クローゼット取付用バネル及び壁面管理スリブ (L22 2箇所)、配線用パイプ (両面キャップ付)、 合成樹脂製レジスター700 150×200 カテンロール L=1800 ラナー16ヶ所 (7ヶ所) 4ヶ所 フック 2ヶ所
	コンクリート造		—	992寄せ	—	石コウボード厚9 GL工法張り	EP-II	石コウボード厚9 GL工法張り	EP-II	合板型枠コンクリート打放しバミクラ付吹付 一部石コウボード厚9 目張り張り	—	石コウボード厚9 目張り張り	EP-II	
押 天	木 造	棚板バネル (内装バネル部材) 厚40	—	雑巾指 (内装バネル部材)	—	棚板バネル (内装バネル部材) 合板厚2.5張り	—	合板厚2.5張り	—	合板厚2.5張り	—	合板厚2.5張り	—	中段棚板バネル厚40 (内装バネル部材) 就寝室2 押入木製のこ
	コンクリート造		—		—		—		—		—		—	
物 下 足 入	木 造	棚板バネル (内装バネル部材) 厚40	—	雑巾指 (内装バネル部材)	—	棚板バネル (内装バネル部材) 合板厚2.5張り	—	合板厚2.5張り	—	合板厚2.5張り	—	合板厚2.5張り	—	可動棚 (内装バネル部材)
	コンクリート造		—		—		—		—		—		—	
階 段 室	木 造		—		—		—		—		—		—	手摺 スチール製、ボダー防水モルタル塗
	コンクリート造	防水モルタル塗り 水勾配付 (段型装)	—	防水モルタル塗り H=140	—	合板型枠コンクリート打放し MR-CS (5mm合板バネル (内装バネル部材))	GP	合板型枠コンクリート打放し MR-CS	GP	合板型枠コンクリート打放し MR-CS	GP	合板型枠コンクリート打放し MR-CS	—	

注 1: 断热构造施工部位。

[illegible]

注2 仕上記号

SOP : 合成樹脂額合バインダー (JIS K 5516)
EP-I : 合成樹脂エマルジョンバインダー (JIS K 5663 Ⅰ種)
EP-II : 合成樹脂エマルジョンバインダー (JIS K 5663 Ⅱ種)
GP : 有光合成樹脂エマルジョンバインダー
OSC : オイルステインナー (JIS K 5411)
VE : 溶剤型ビニル塗料 (塩化ビニル樹脂ナール)
MR-CS : マスチック塗料、ローラー塗り、(C)

注3 屋内木部仕上. 特記なき限り下記による.

玄關、台所兼食事室、洗面脱衣室、便所、浴室、就寢室1/踏込 : SOP
就寢室 1.2.3. : トリ拭
押入、天袋、物入、下足入. : 生地

注4 合板及びボード類

合板	:	特記なし 限り 2 種 1 等 7 号
石こうボード	:	JIS A 6901
同上 防水ボード	:	キングボード 石こうボード JIS A 6912
石棉セメント平板	:	JIS A 5403 による平板
フレキシブルボード	:	JIS A 5403 によるフレキシブル板

注5 合板、ボード類に使用する釘類は特記なき限り下記とする。

押入・天板・物入れ合板類（本造下地の場合）：黄銅又はSUS304 丸頭釘
ピッチは、合板厚3mm以下 150以下 その他 200以下。

第 6 シーリング


[illegible]

完 成 図 $\frac{5}{28}$ 平成 2 年度


雇用促進住宅 63 型多層・兼用 3DK 標準設計図		図面番号 建築 4 (1)	
図面 仕上表 (I型住宅・II型住宅)		製作 年 月	
名称 縮尺		室 数	技術 係
雇用促進事業団 技術室		技術 係	

玄奘・洗面脱衣室 1~4階天井張

圖 準 標

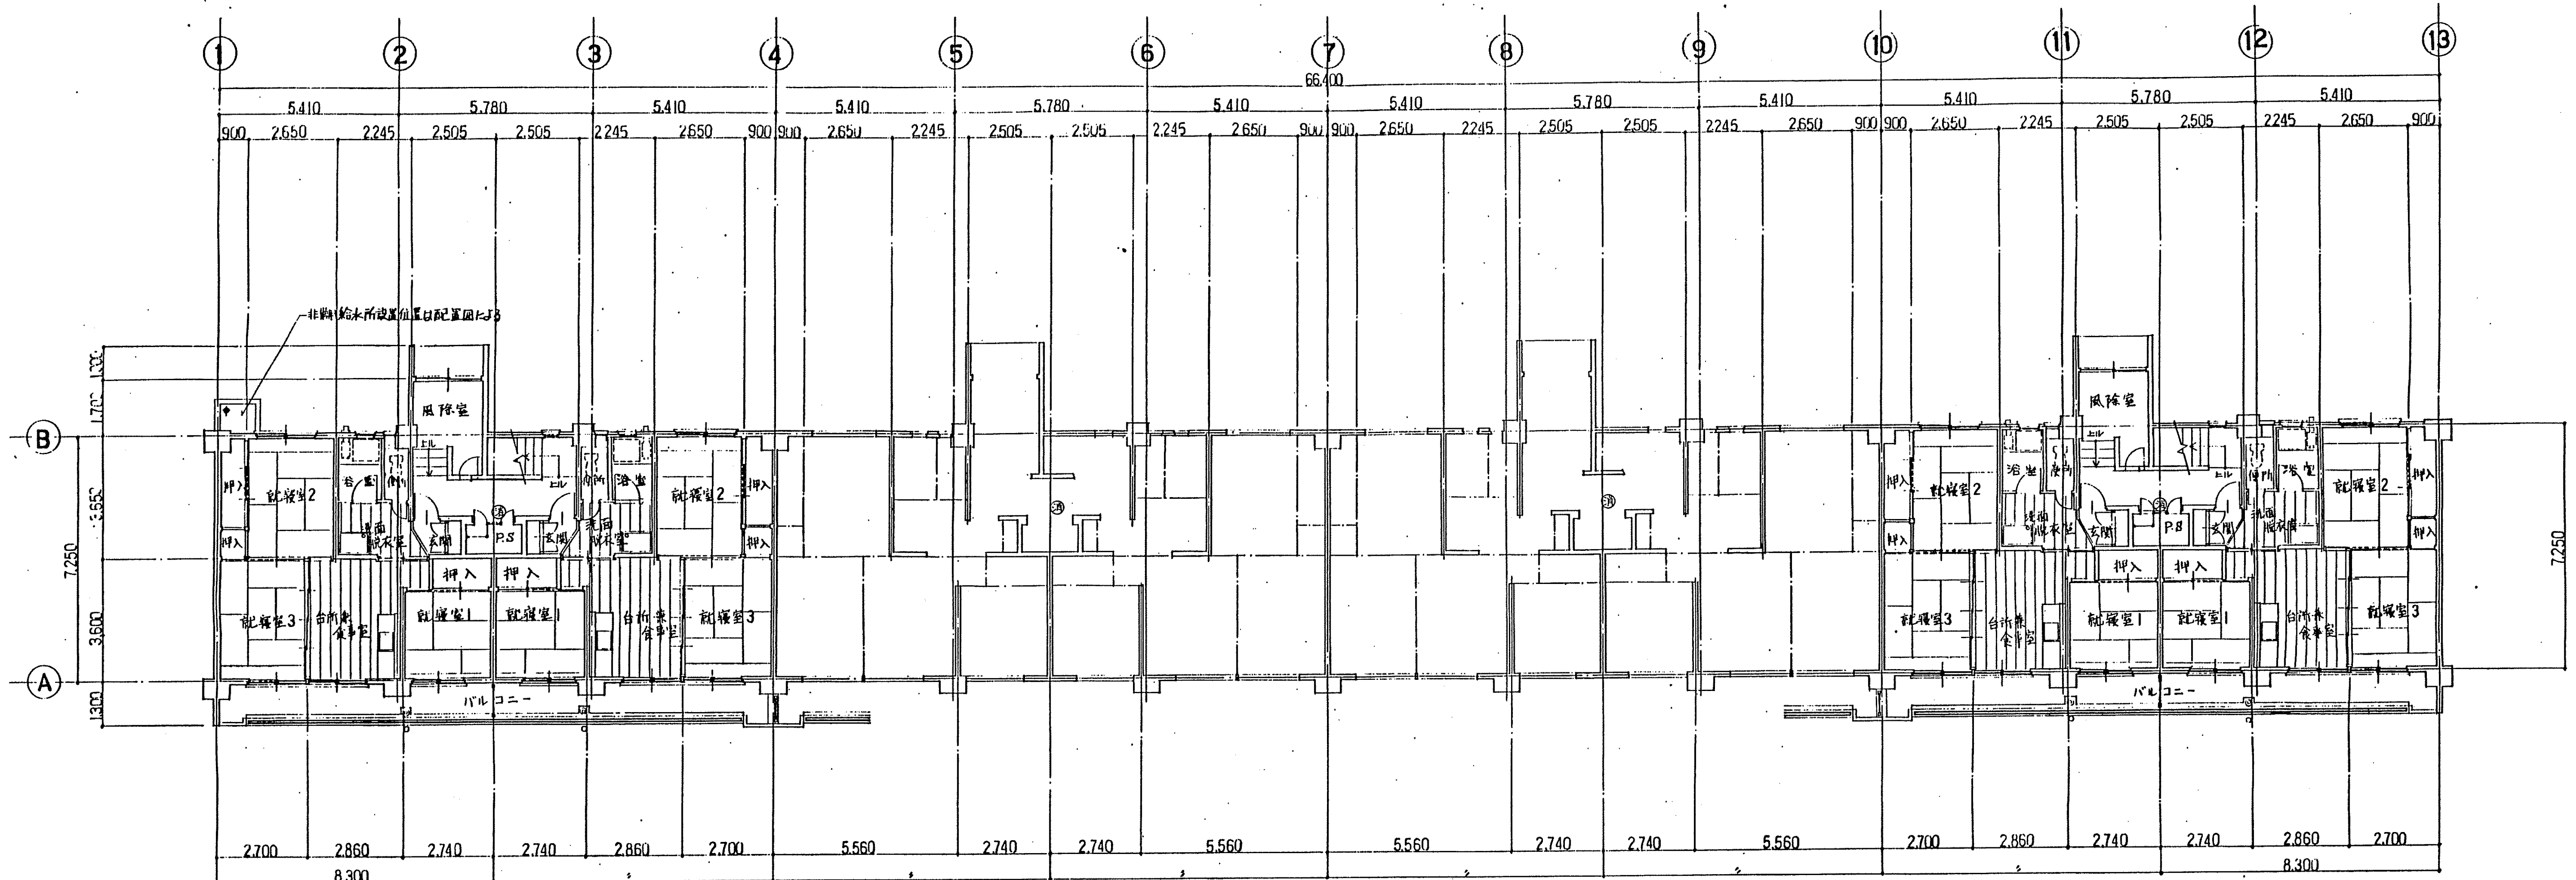


1階平面図 S-1:100

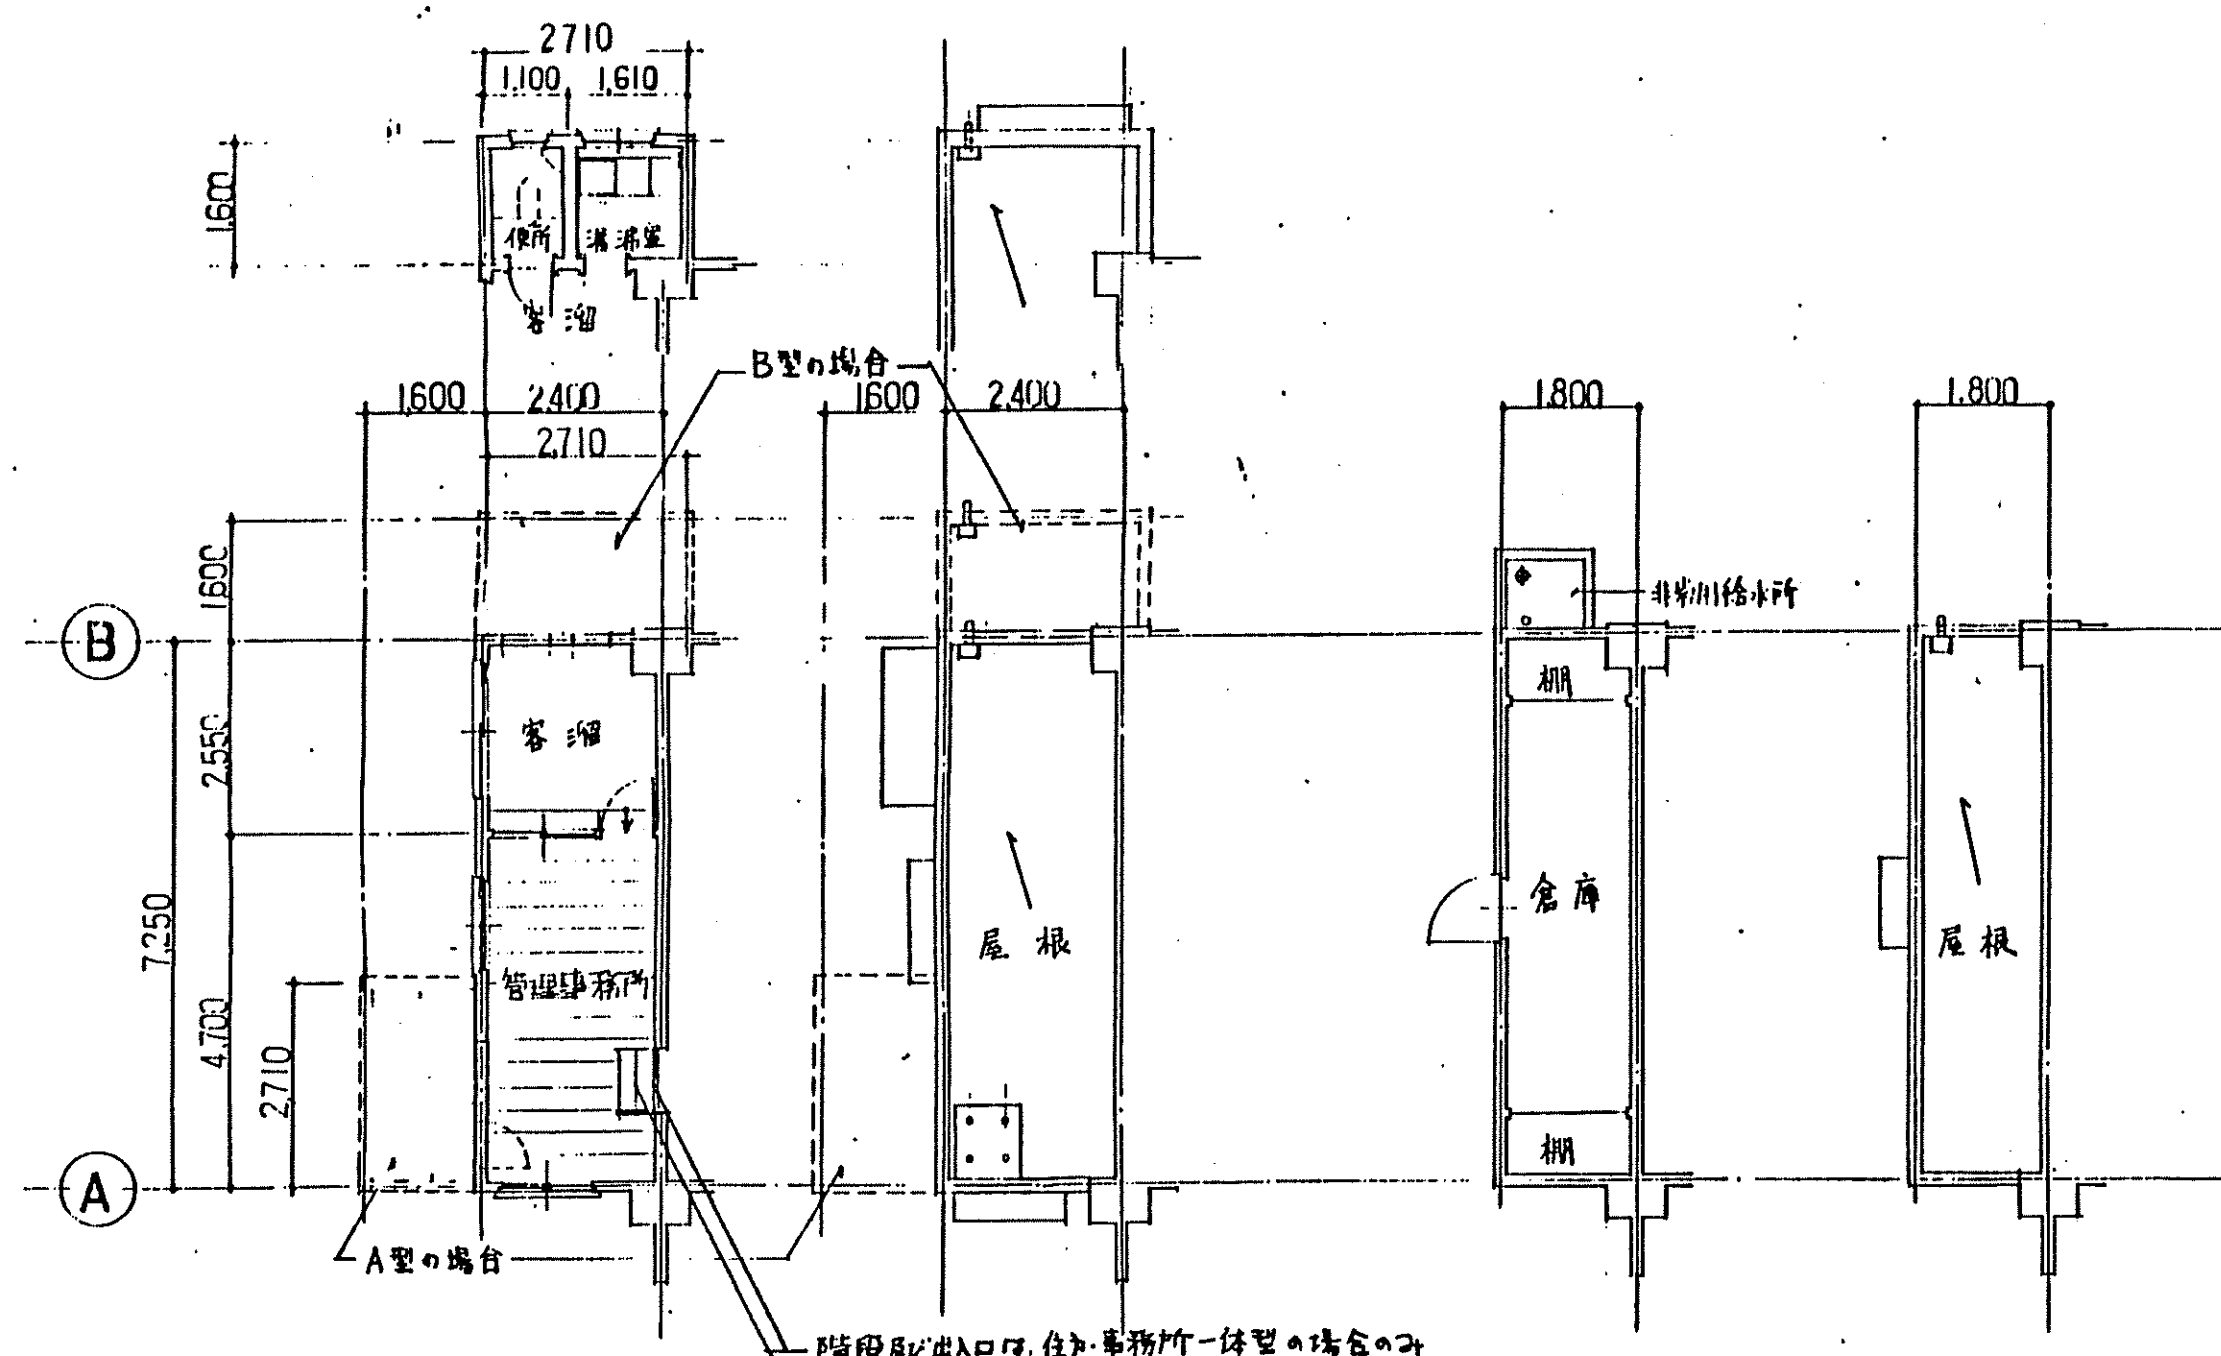

管理事務所 平面図 S-1:100 管理事務所屋根平面図 S-1:100 倉庫平面図 S-1:100 倉庫屋根平面図 S-1:100

面積表 (単位:M ²) 3DK 1棟 (40戸)					
建築面積	517.756		1戸当り床面積		
	2,422.776		専用部分	共用部分	計
			53,083	7,092	60,175
	専用部分	共用部分	計		
	1 階	424.664	72.512	497.176	1戸当りバルコニー (専有)
	2 階	424.664	56.736	481.400	(中間戸)
	3 階	424.664	56.736	481.400	
	4 階	424.664	56.736	481.400	1棟当りバルコニー
	5 階	424.664	56.736	481.400	屋上点検口
計	2,123.320	299.456	2,422.776	管理事務所	21,736
				倉庫床面積	13,050

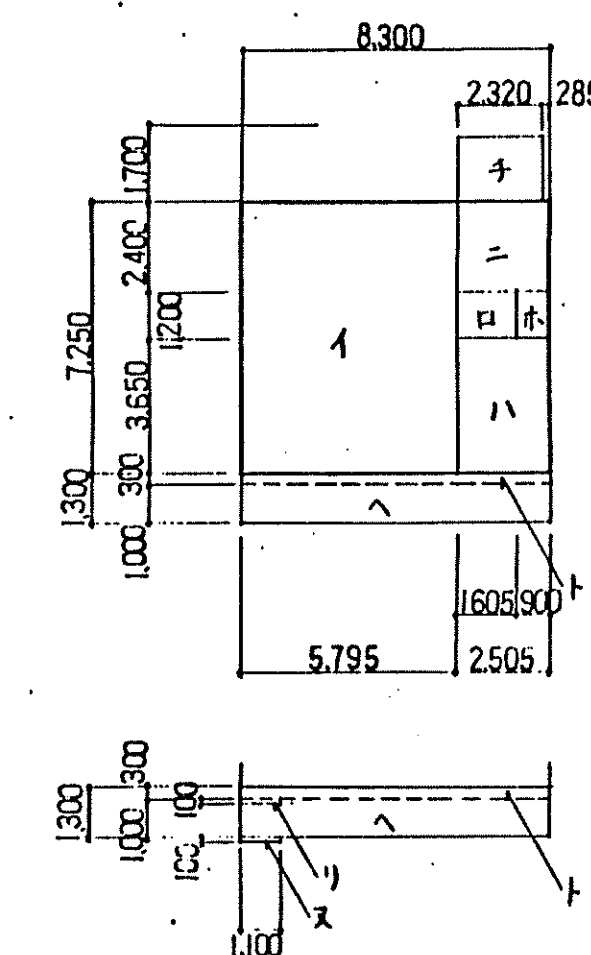

面積算定		
イロハニホヘト	5,795 × 7,250	42,014
リヌ	1,605 × 1,200	1,926
1戸当り専用部分	2,505 × 3,650	9,143
1戸当り共用部分	2,505 × 2,400	6,012
1戸当りバルコニー (専有)	0,900 × 1,200	1,080
1戸当りバルコニー (中間戸)	0,300 × 1,300	10,790
各階専用部分	8,300 × 0,300	2,490
1階共用部分	2,320 × 1,700	3,944
2~5階共用部分	1,100 × 0,100	0,110
1棟当りバルコニー	イ + ロ + ハ	53,083
建築面積	イ + ロ + ハ	7,092
	ヘ + ニ + ホ	10,790
	ヘ + ヌ	10,900
1階共用部分	53,083 × 8	424,664
2~5階共用部分	7,092 × 8 + 4 × 4	72,512
1棟当りバルコニー	7,092 × 8	56,736
建築面積	10,790 × 10 + 10,900 × 30	434,900
	424,664 + 72,512	497,176
	+ ト × 8 + リ × 6	517,756


凡例
② - 消火器 ABC-10 型

完成図 7/28 平成2年度


雇用促進住宅 63型多層・兼用3DK 標準設計図		図面番号
図面 1階平面図、面積表		5 (1)
名称	図面 1:100	製作 年月
雇用促進事業団 技術室	室長	主任技師

伊藤建築設計事務所
(〒)E第38302号 22870 伊藤 宗孝

標準図

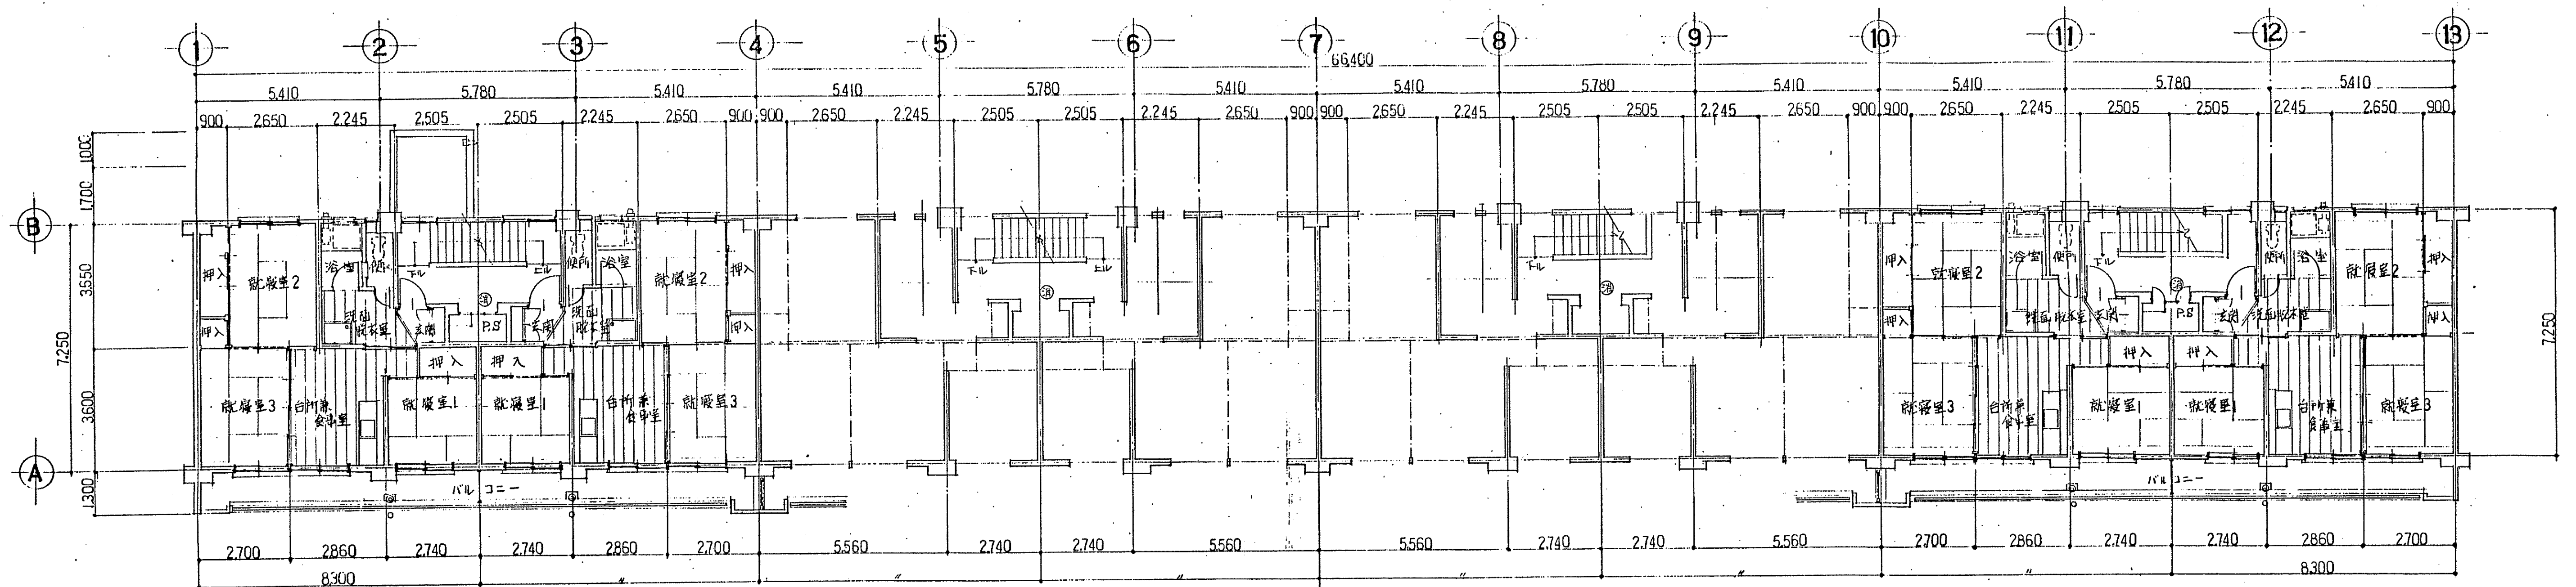

2~5階平面図 S=1:100

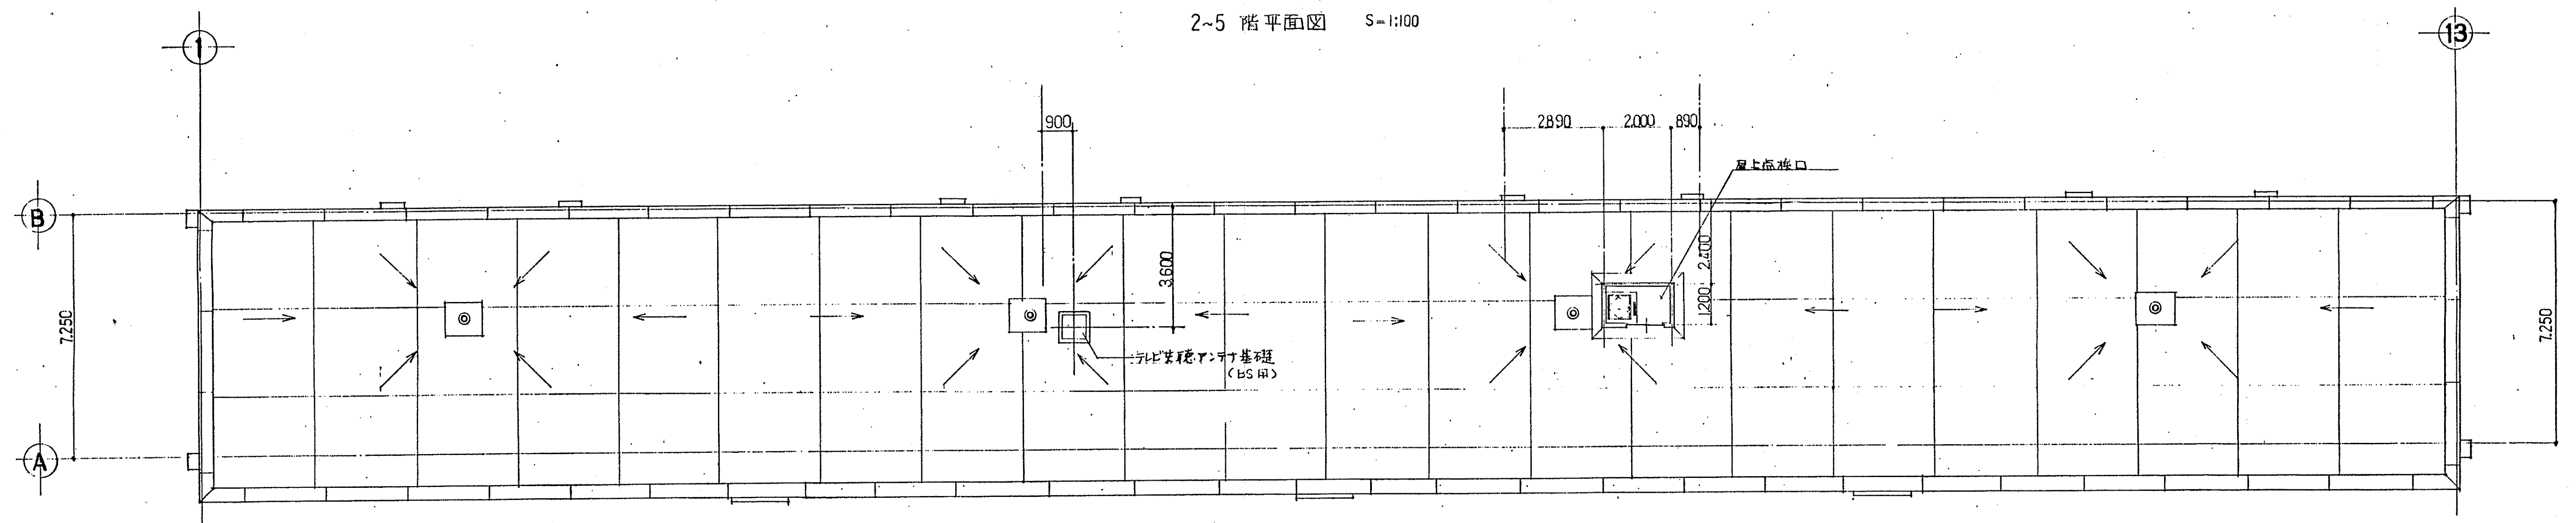

屋上階平面図 S=1:100


凡例
◎ - 流気器 ABC-10型

完成図 8/28 平成2年度


朝伊藤建築設計事務所
(〒)E第38302号 22870 伊藤 宗

標準図


雇用促進住宅63型多量・寒冷3DK標準設計図		図面番号 建築 5(2)
図面 40戸建 2~5階平面図、屋上階平面図	縮尺 1:100	製作年月
雇用促進事業団 技術室	室長	主技術員 技術員

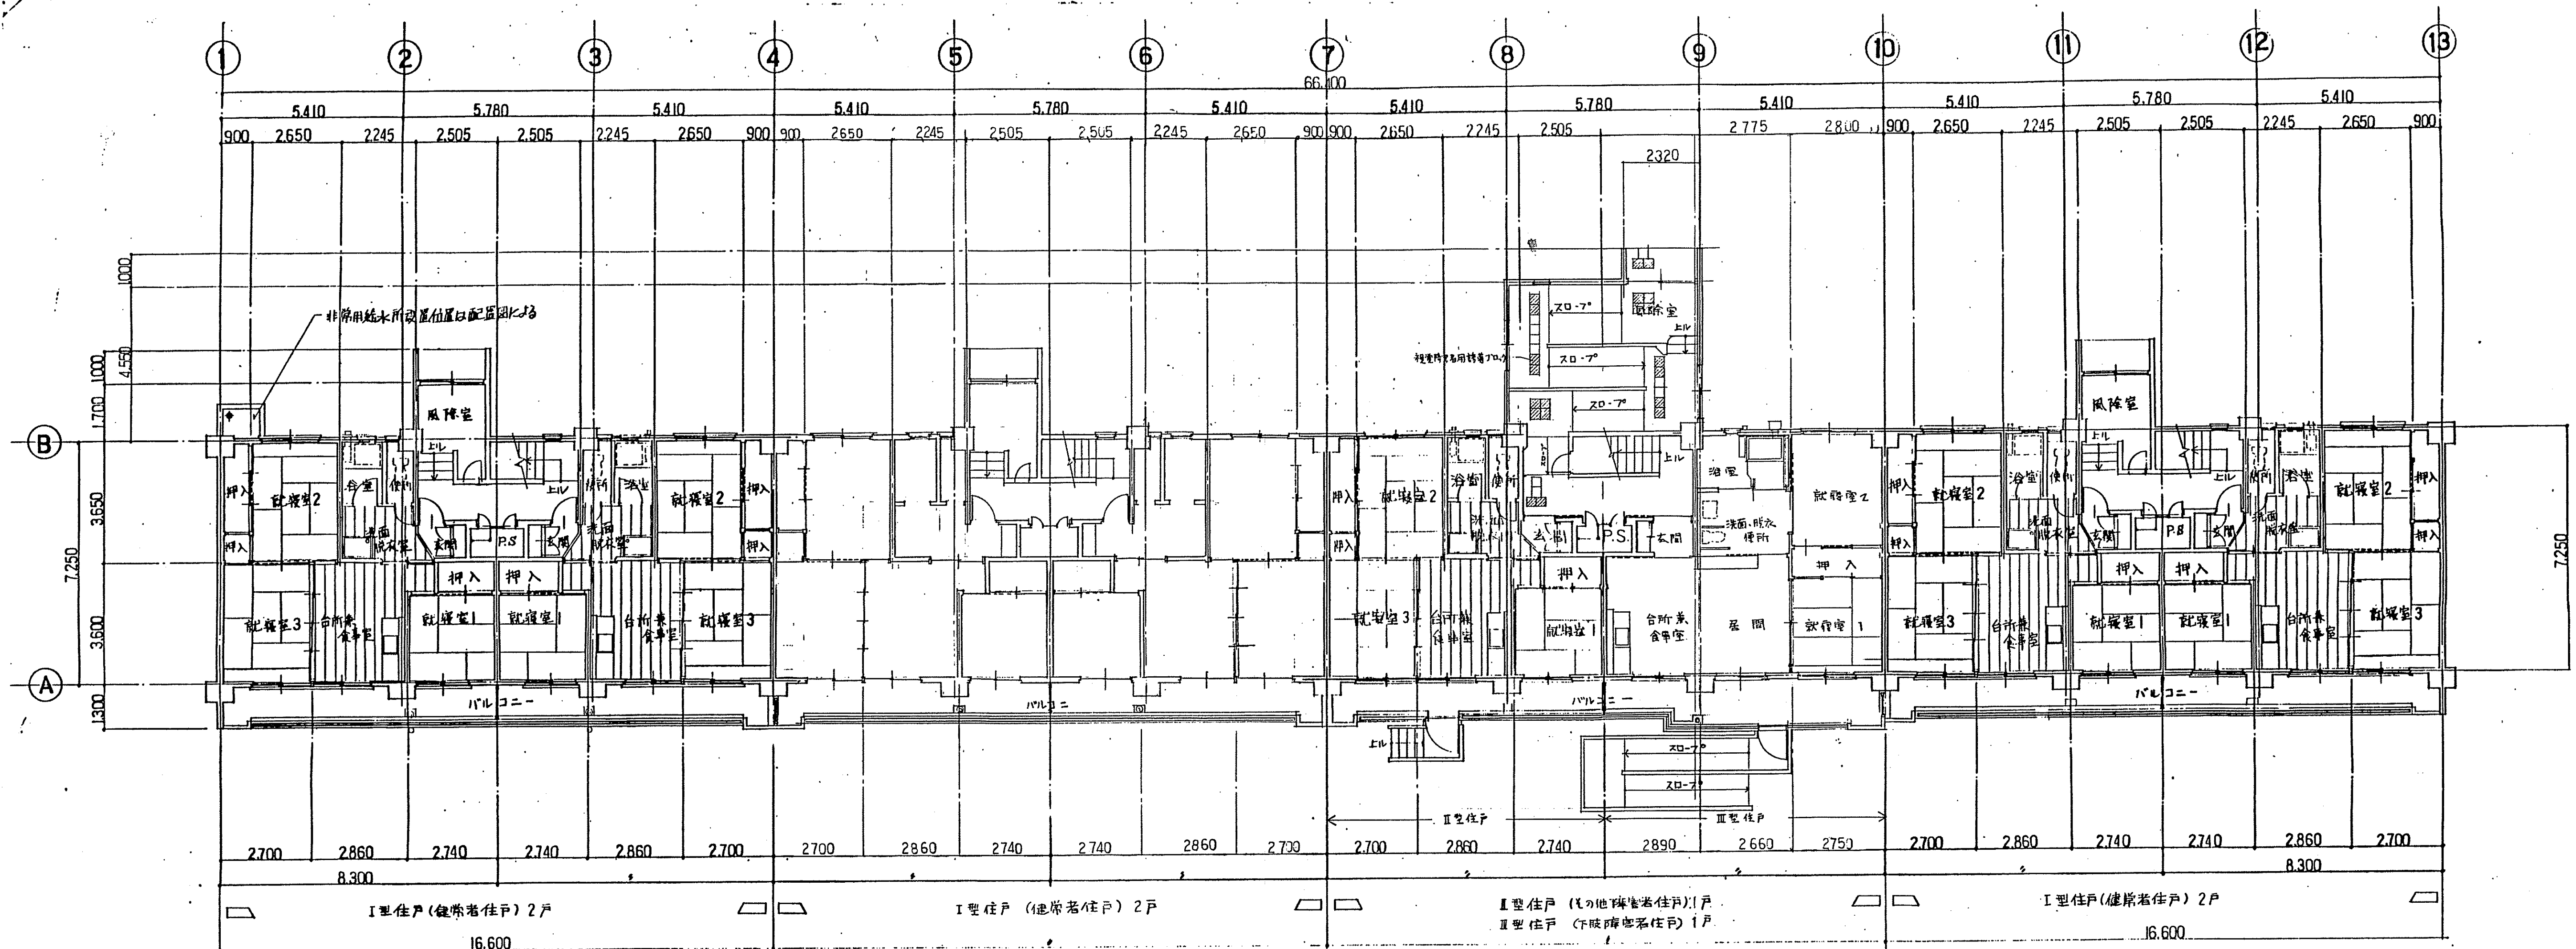

1階平面図 S-1:100

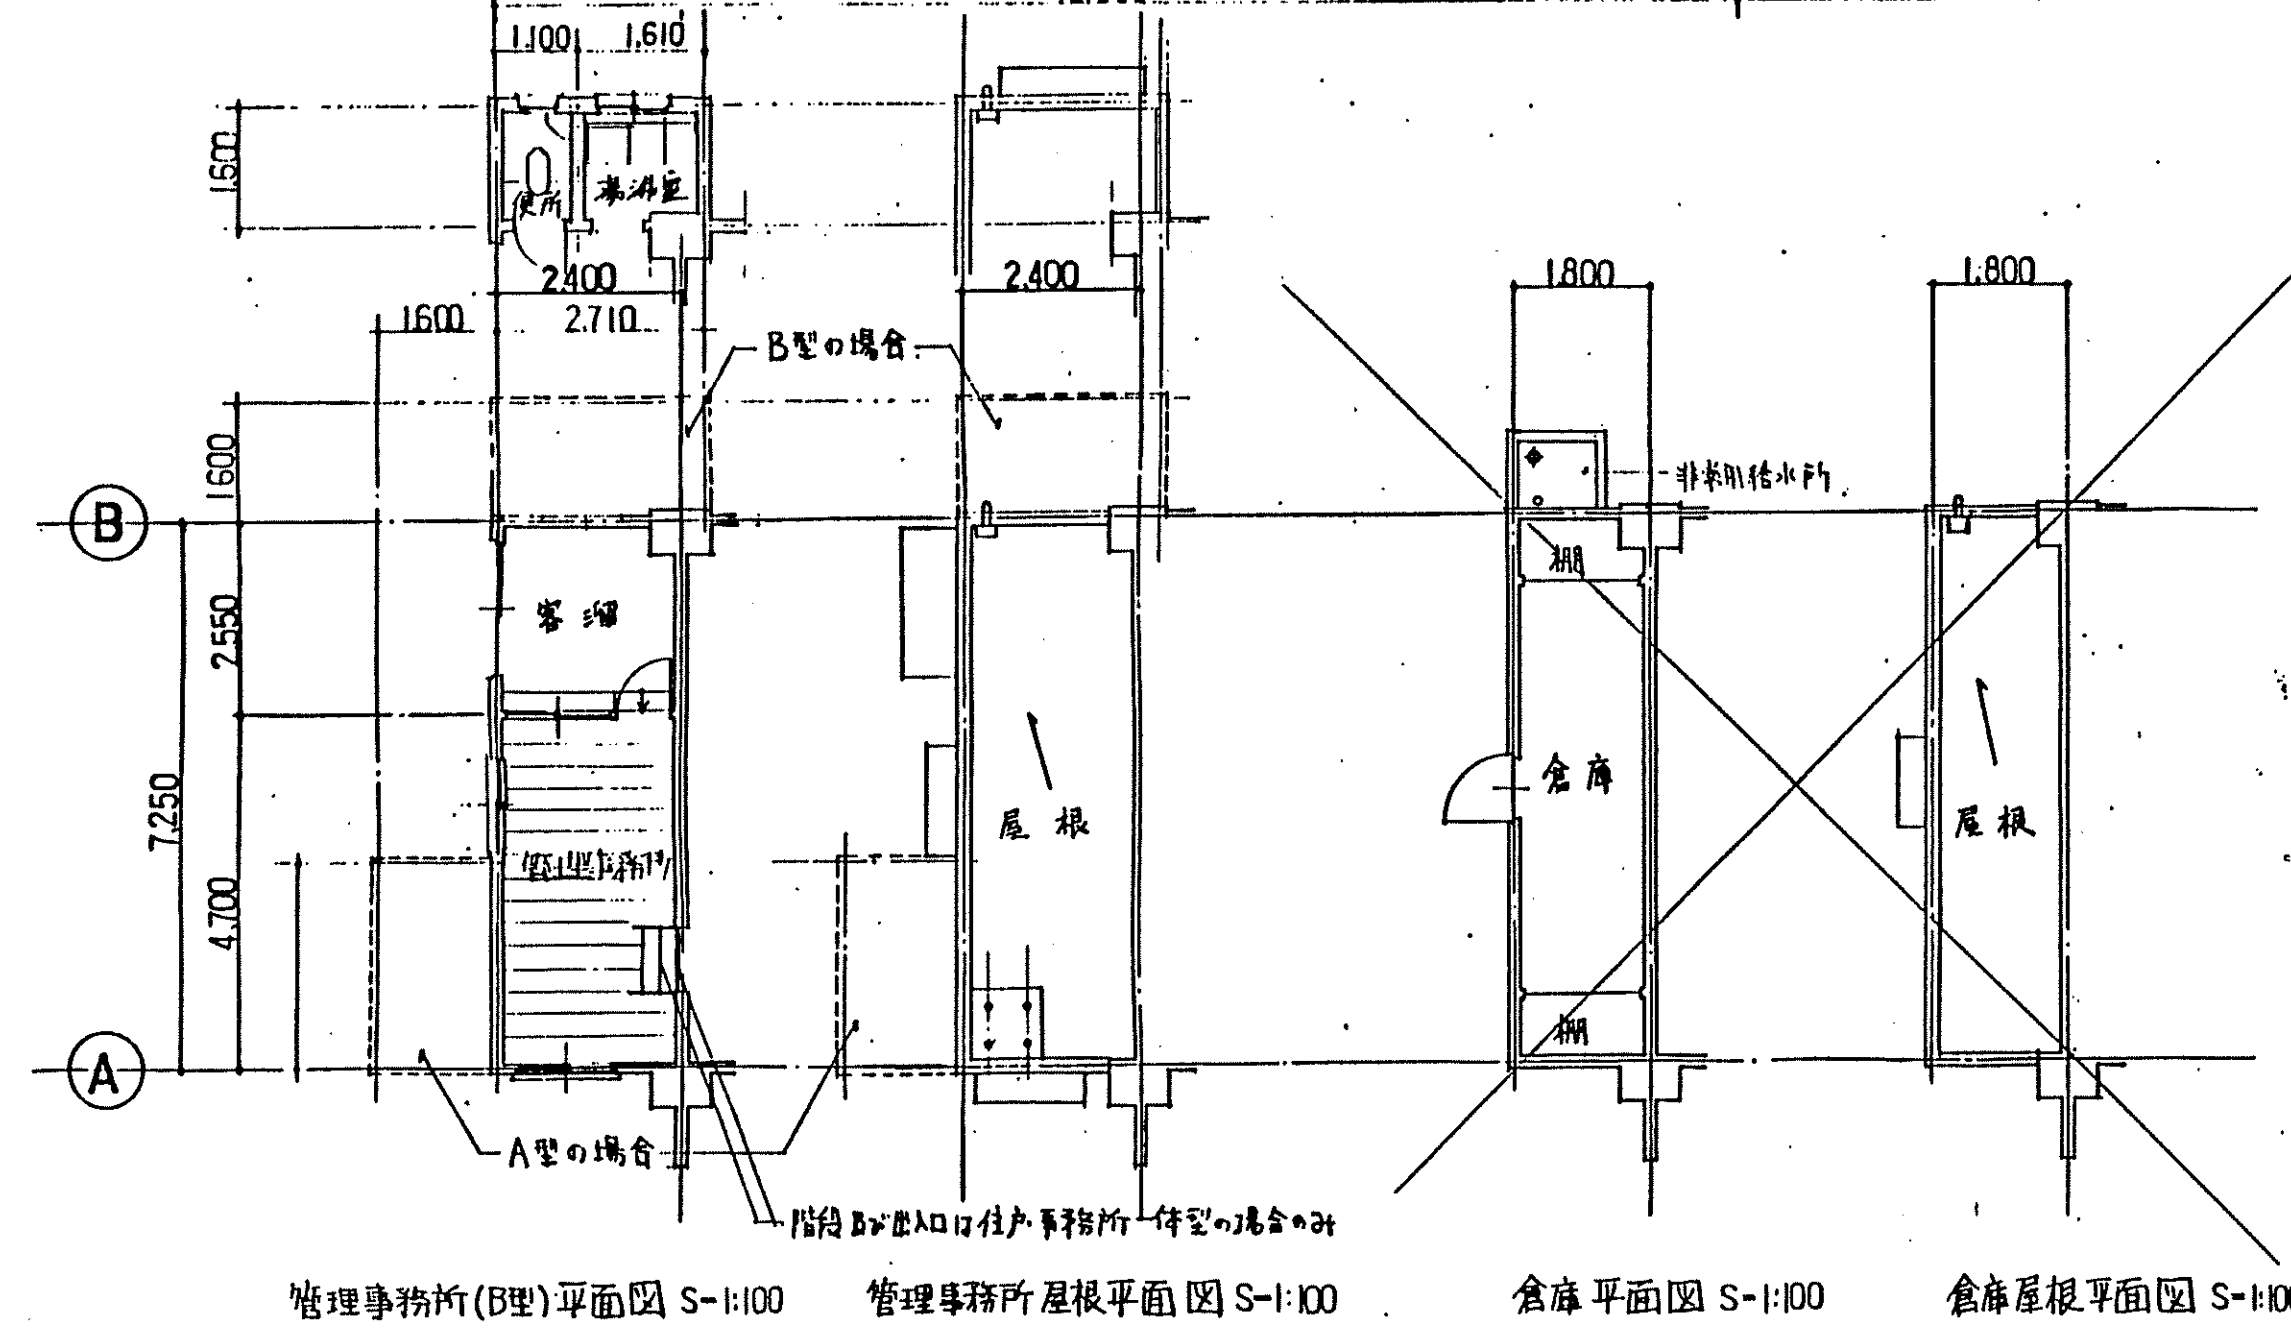


面積表						(単位.M ²)		3DK 1棟 (40戸)	
建築面積		543,792		1戸当り床面積					
延床面積		2445.132			専用部分	共用部分	計		
				I.Ⅰ型住戸	53,083	7,092	60,175		
				Ⅲ 型住戸	52,555	7,092	60,175		
	専用部分	共用部分	計						
1 階	423,608	95,924	519,532	1戸当りバルコニー		I 型住戸(倉庫)	10,790		
2 階	424,664	56,736	481,400	〃		Ⅱ 型住戸(中層戸)	10,900		
3 階	424,664	56,736	481,400	〃		Ⅲ 型住戸(〃)	12,740		
4 階	424,664	56,736	481,400	1棟当りバルコニー			438,580		
5 階	424,664	56,736	481,400	屋上点検口			2,400		
計	2,122,264	322,868	2,445,132	管理事務床面積		21,736	倉庫床面積	13,050	

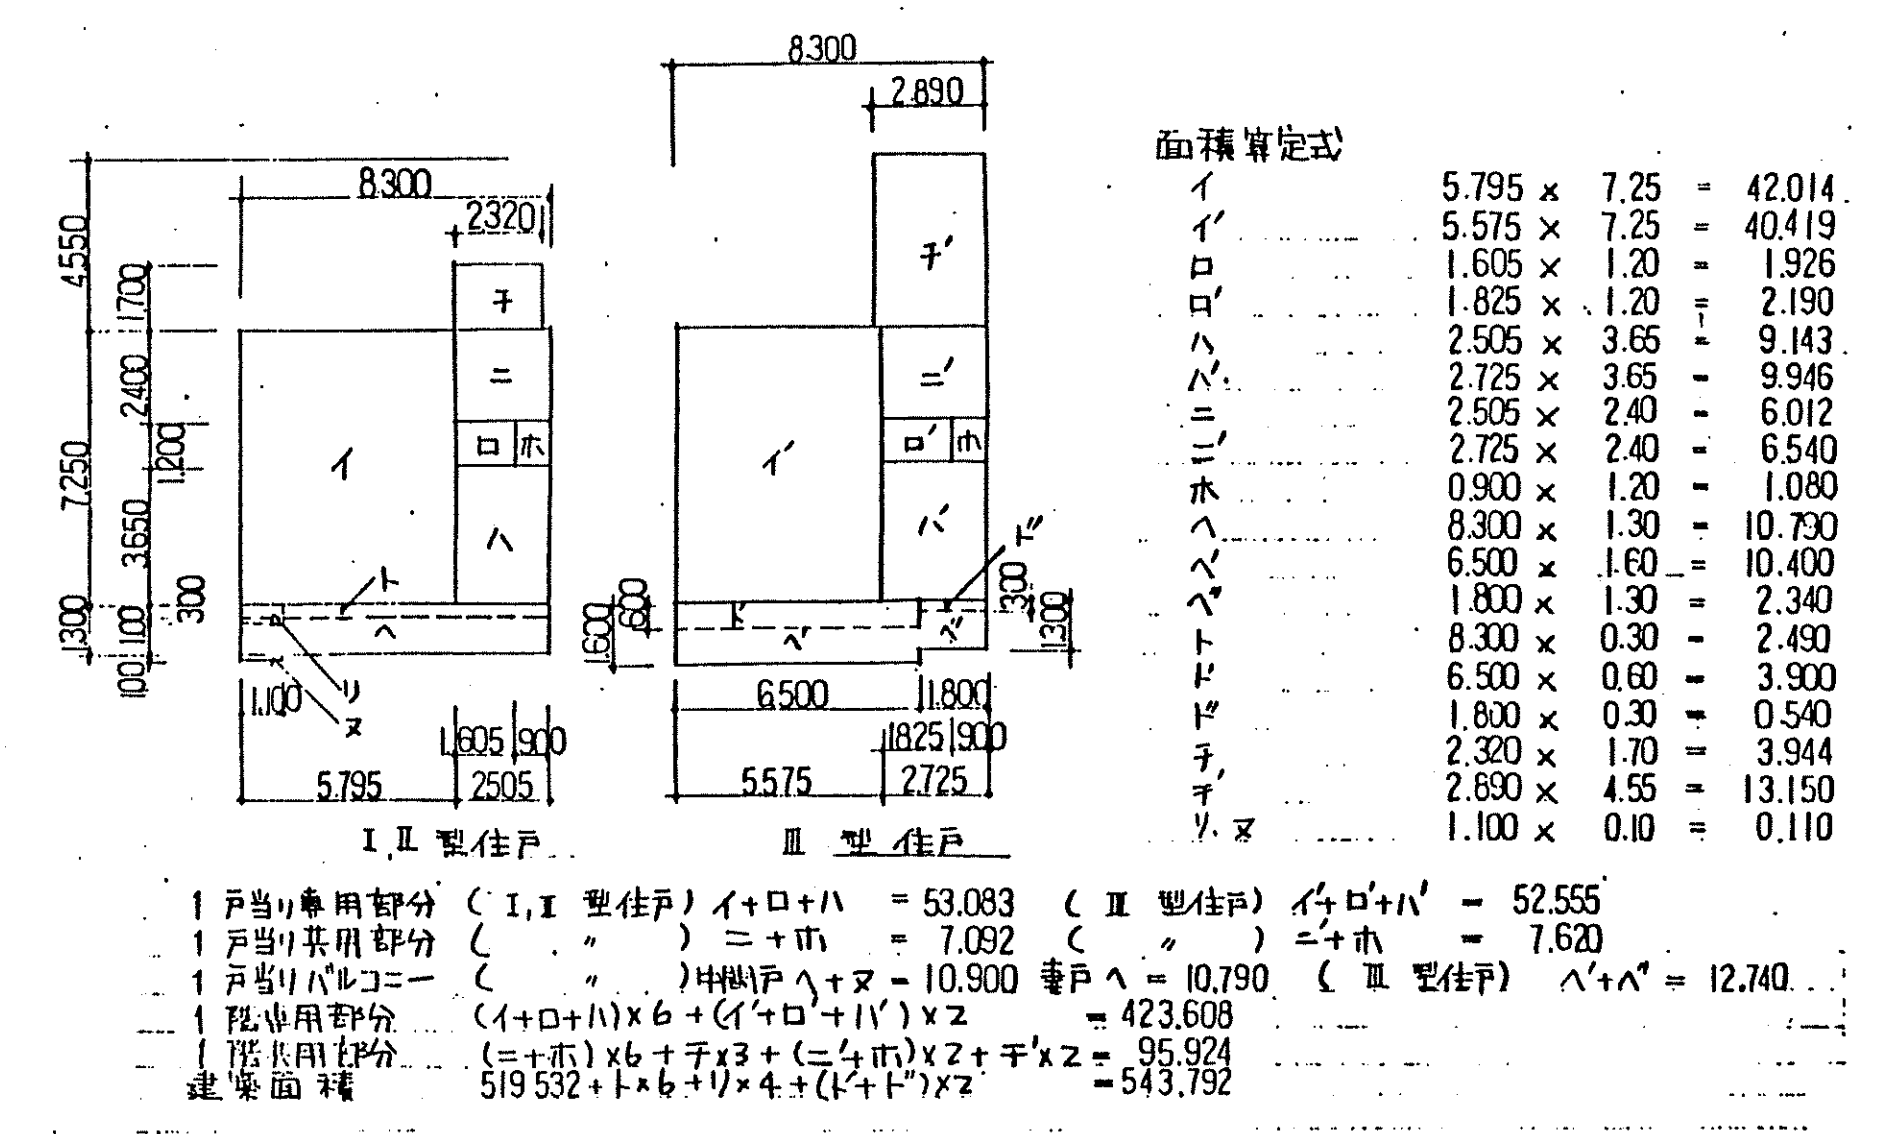


凡例
◎-消火器 ABC-10型

完成図 9/28 平成2年度


伊藤建築設計事務所
(株)E第38302号 22870 伊藤 宗

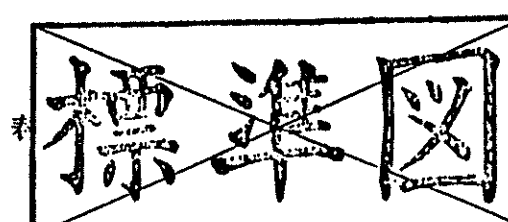


雇用促進住宅63型多層・庫3DK 標準設計図				図面番号
図面	I-II型倉庫40戸建1階平面図、面積表			5(4)
名称	縮尺 1:100			製作年月
雇用促進事業団 技術室	室長	主技師	技師	

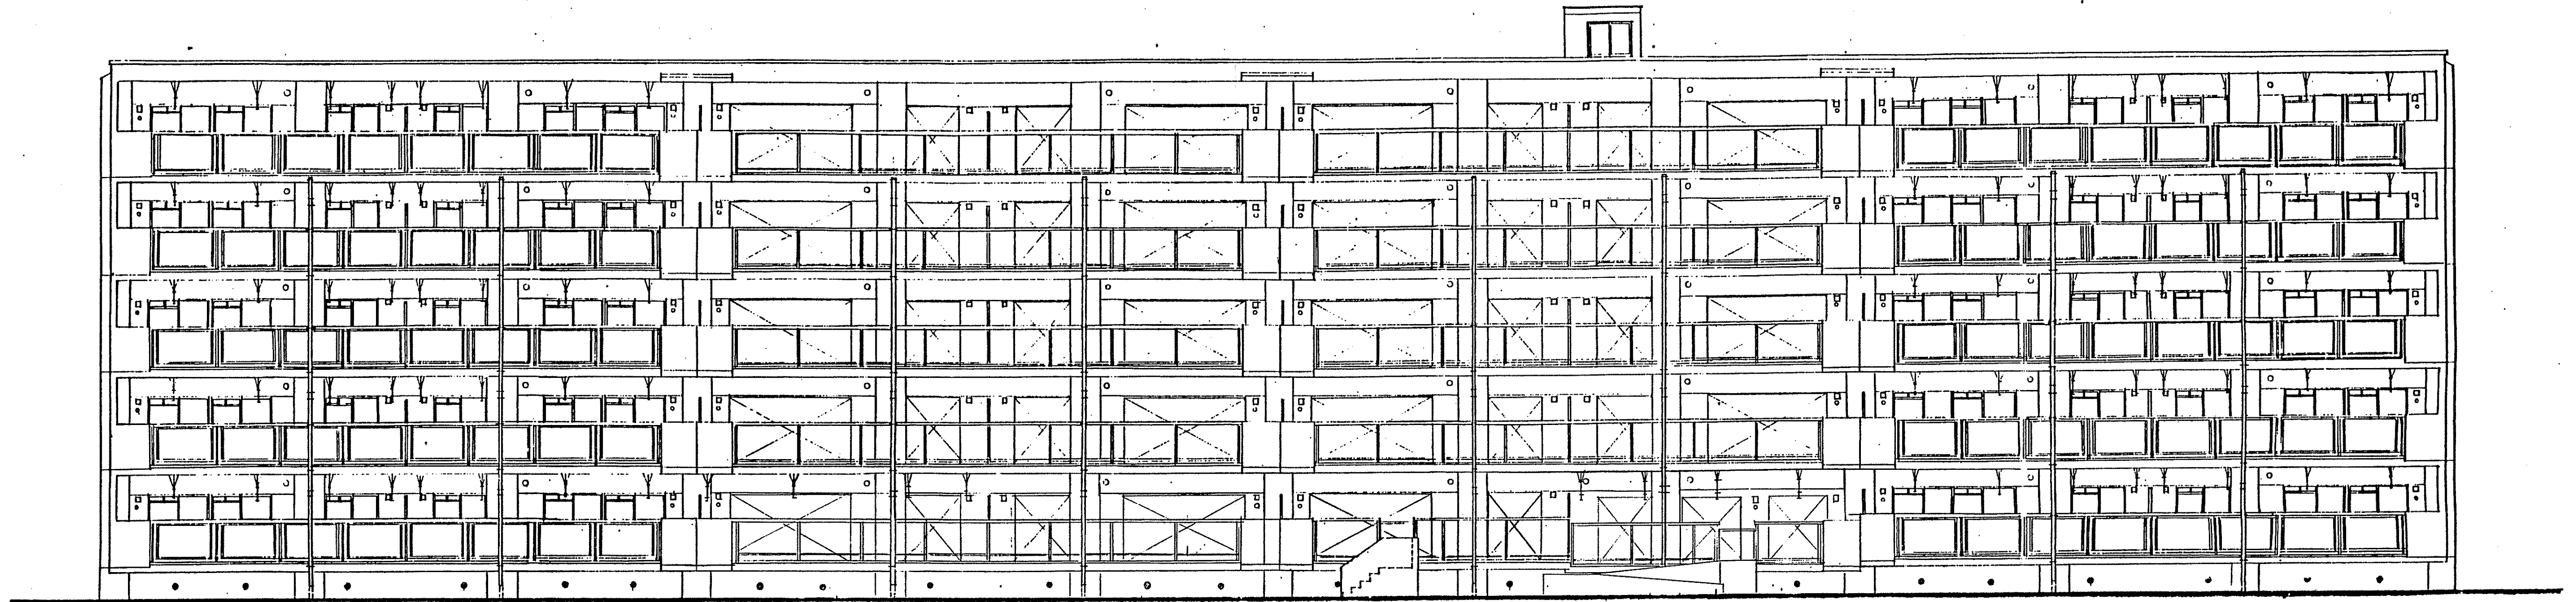


南面図

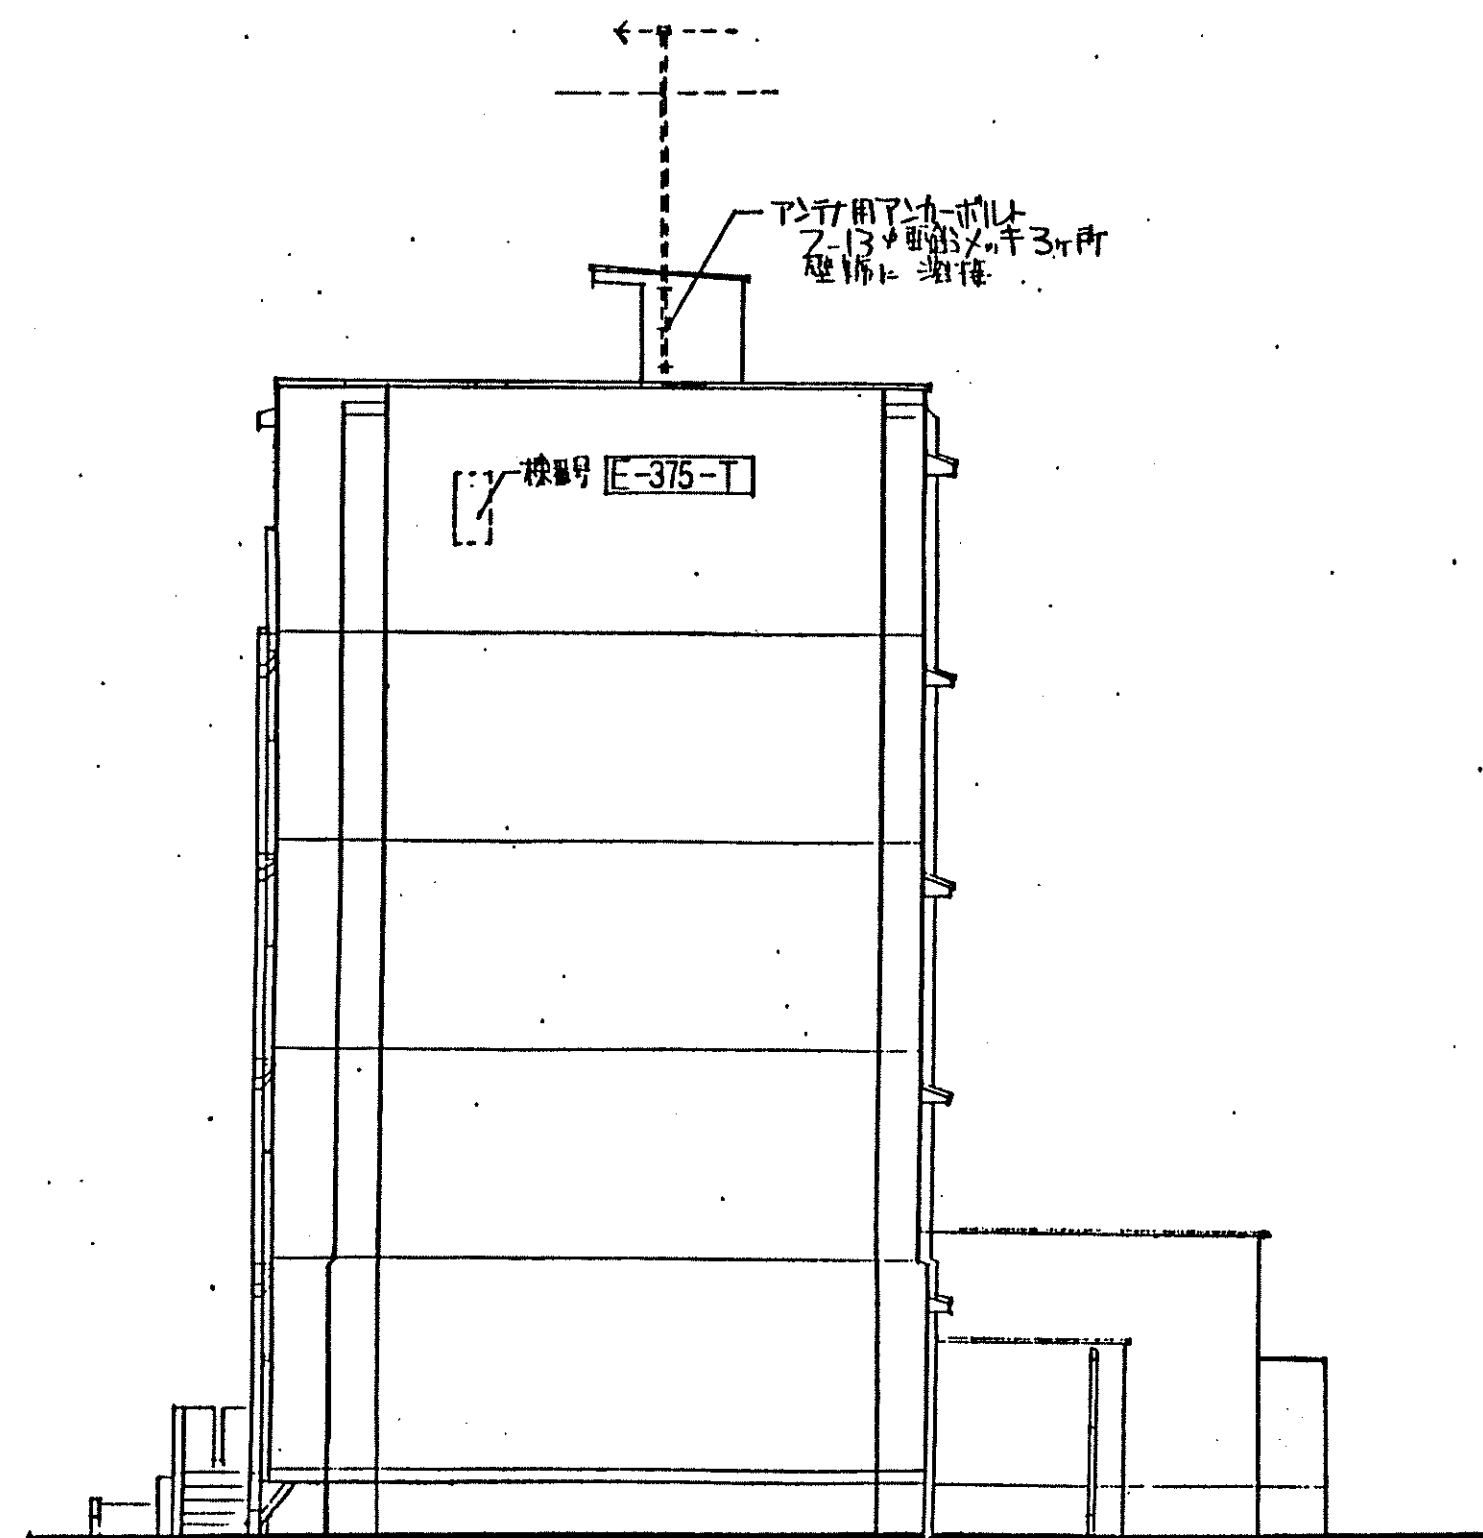

東面図

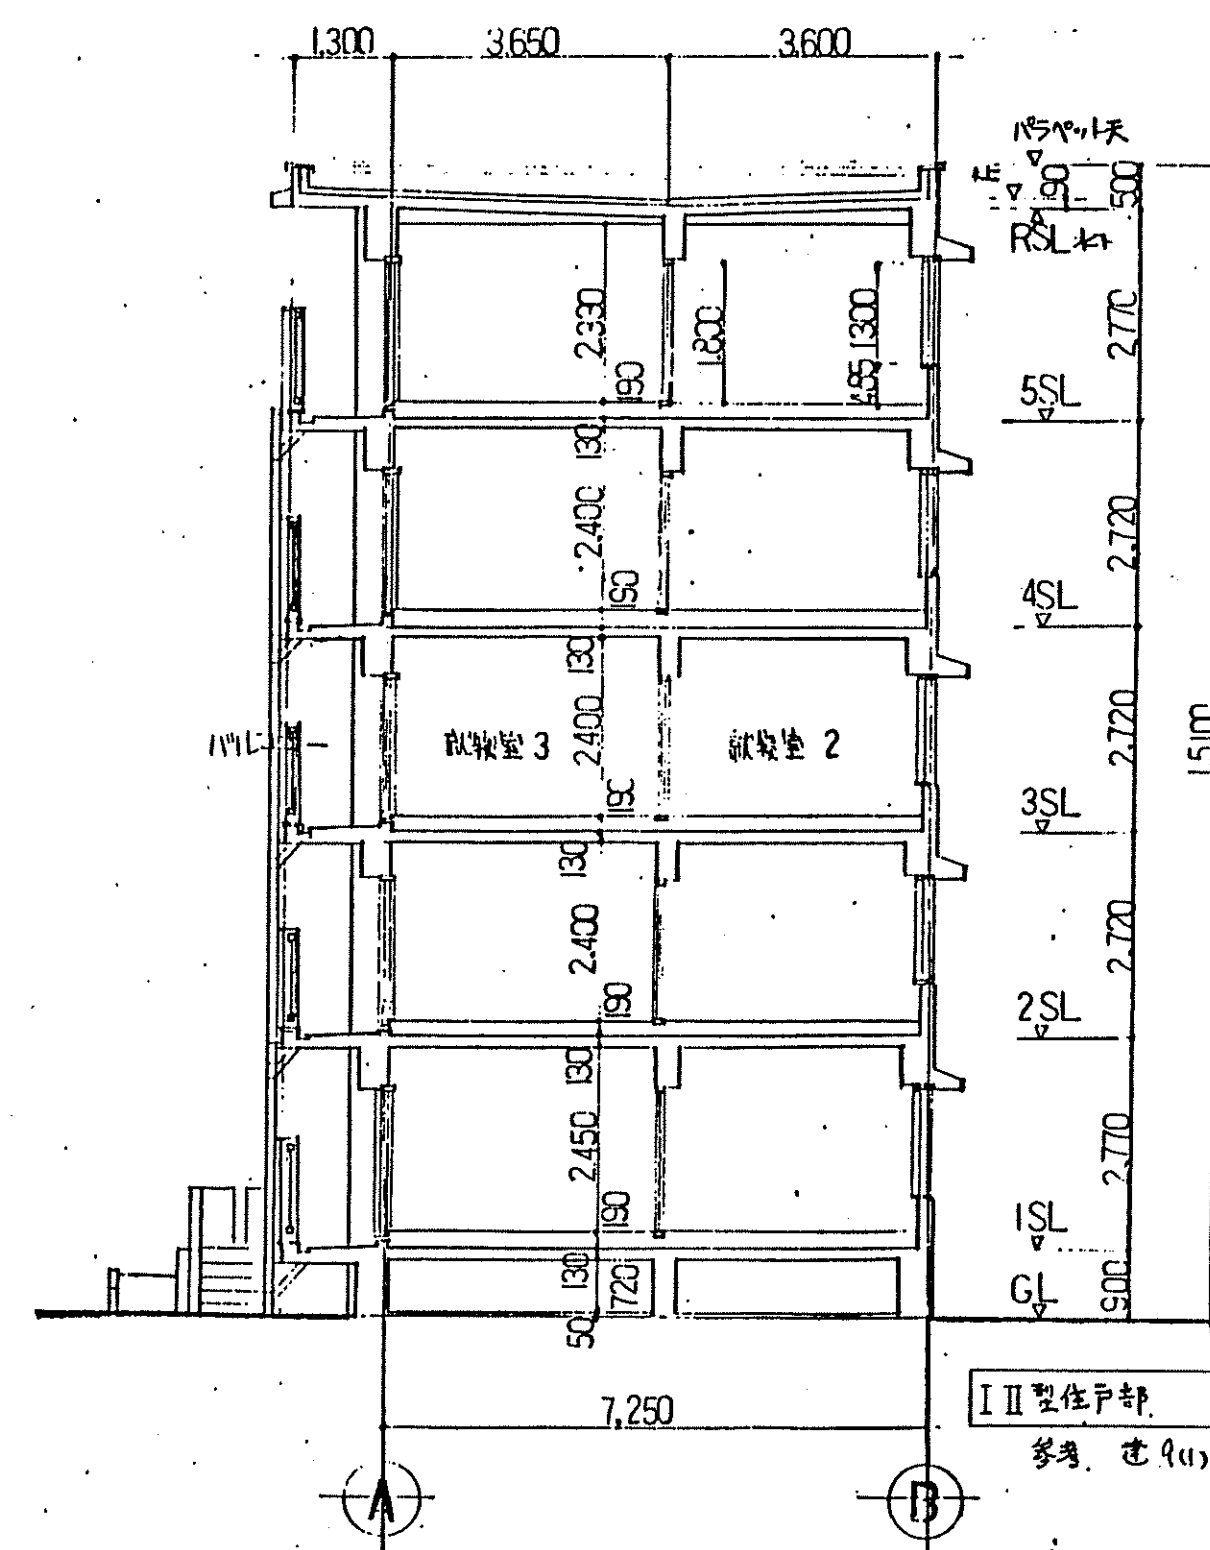

断面図

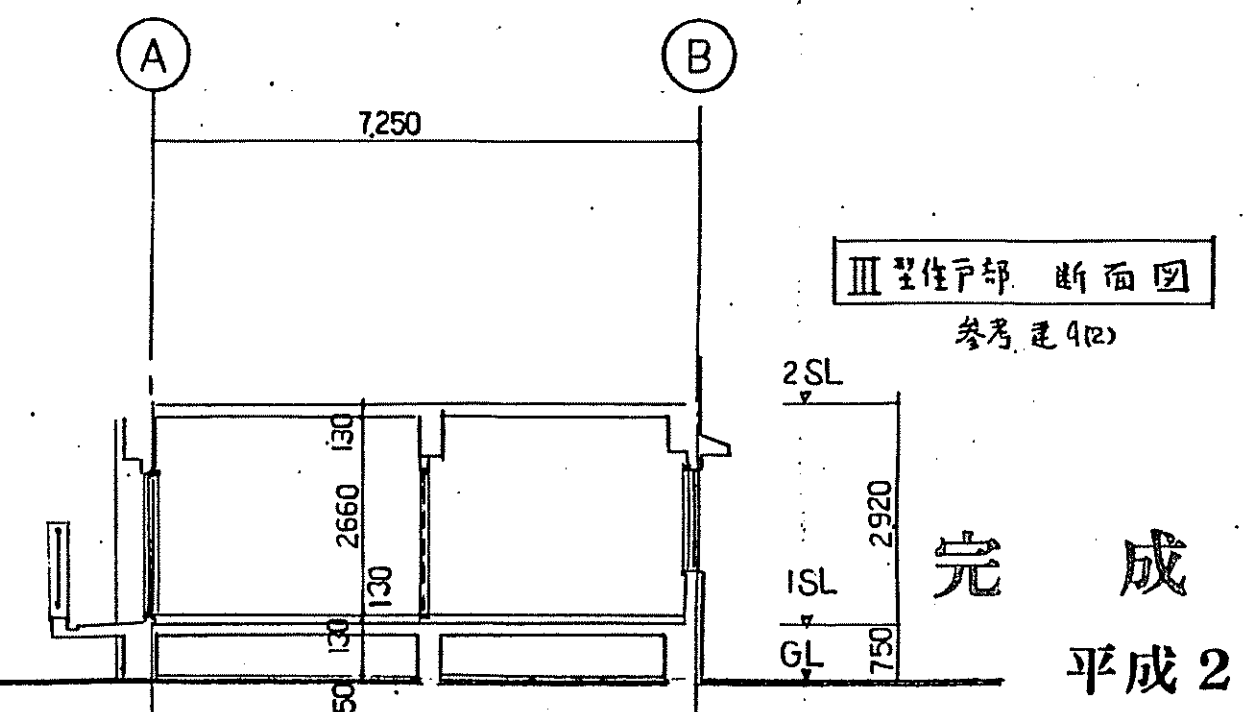


III型住戸部 断面図
完成図 10/28
平成2年度



伊藤建築設計事務所
(株)E第38302号 22870
伊藤宗春

標準図

雇用促進住宅63 型多量・標準3DK 標準設計図				図面番号 建築 6(4)
図面 1:1.5組合40戸標準断面図・断面図 縮尺 1:100				図面年 1
雇用促進住宅 技術室				

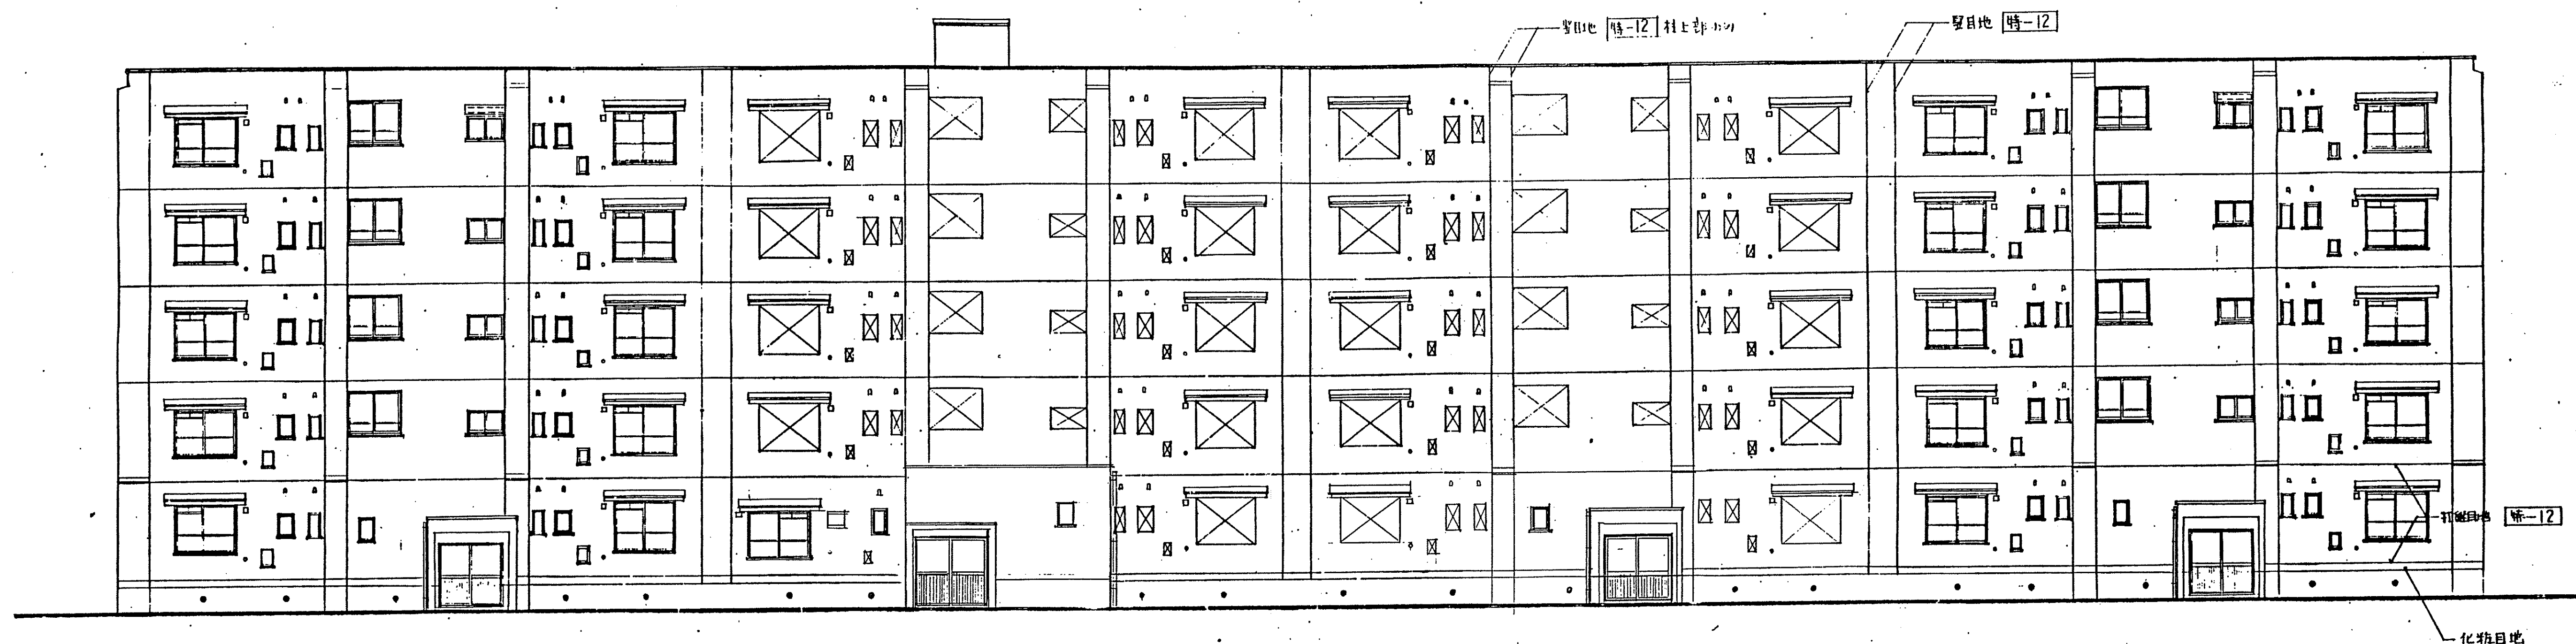

北面図

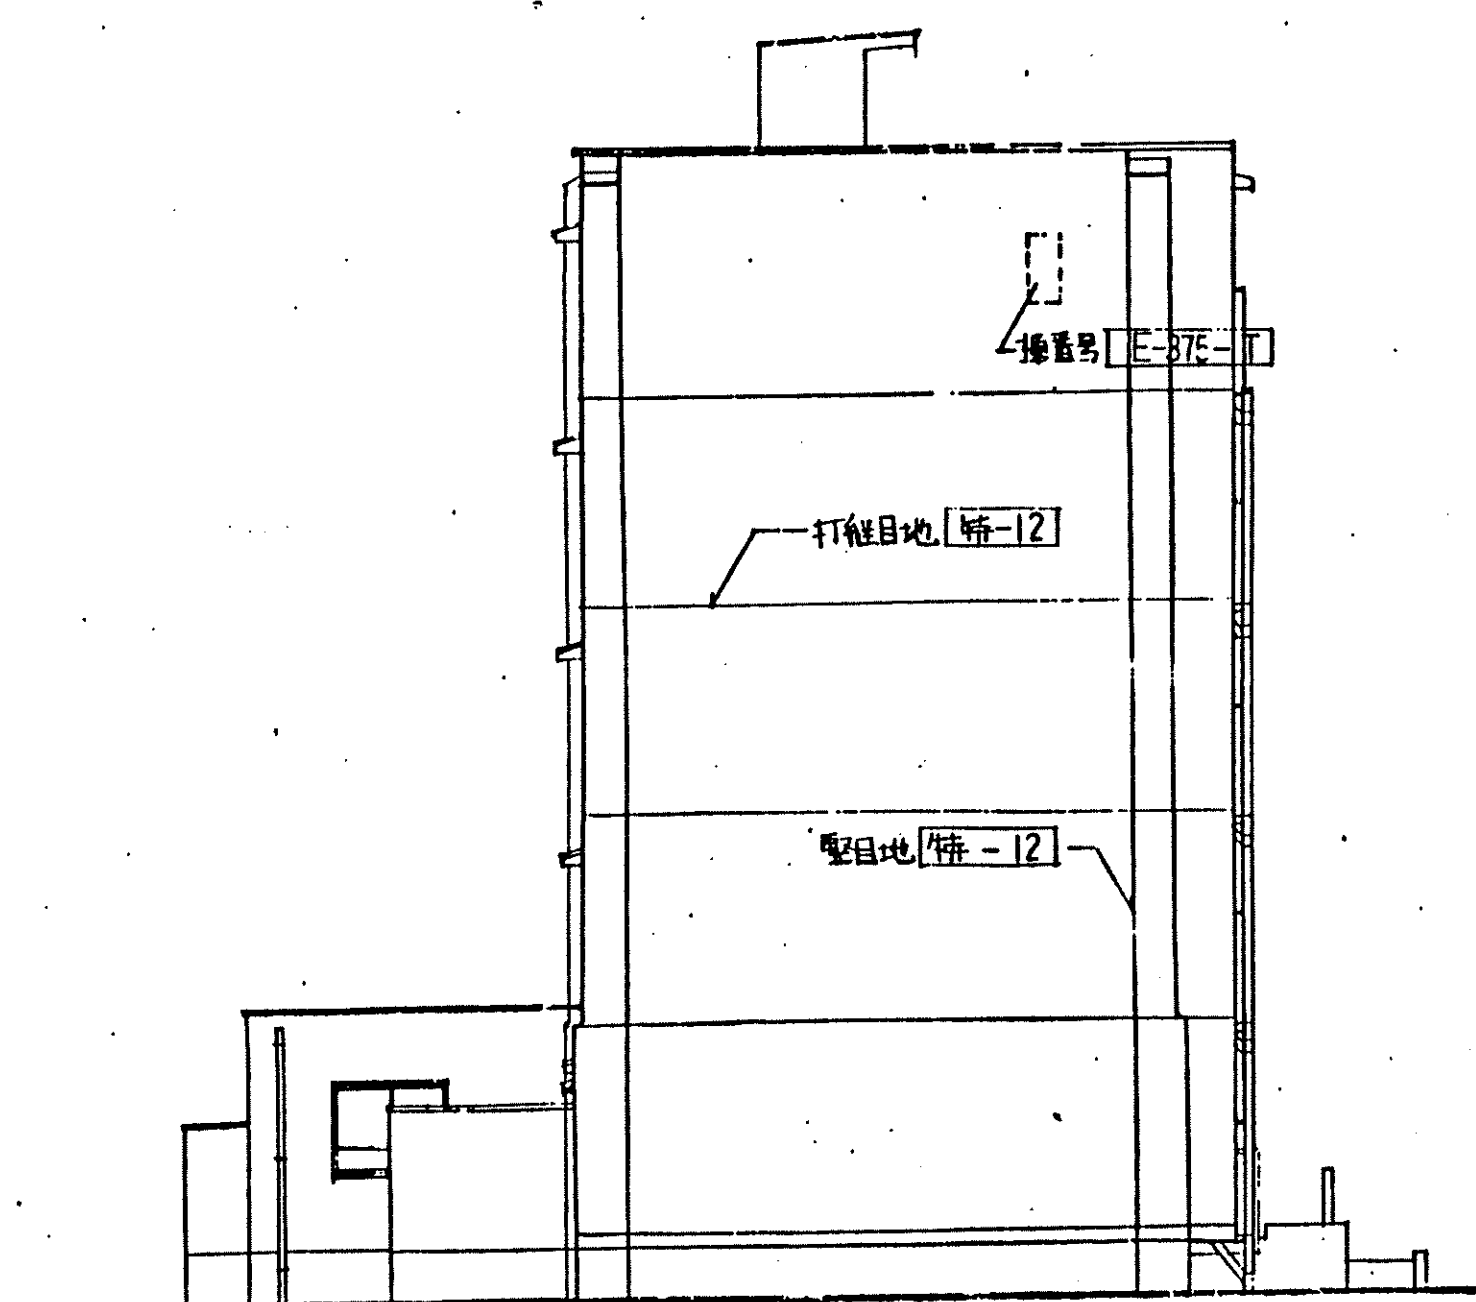

西面図

完成図 ¹¹/₂₈ 平成2年度

明伊藤建築設計事務所
(株)E第38302号 22870
伊藤宗孝

II型、II型住宅1戸37.74平方メートル

標準図

雇用促進住宅63 Ⅱ型・Ⅲ型3DK 標準設計図		図面番号 建規 6(5)
図面 名称	I型・II型住宅10戸建西面図 縮尺 1:100	製作年 月
雇用促進事業団 技術室		

屋	根	コンクリート金網埋入型ワイヤメッシュの断面は、 $\phi 30 \times 100$ mm ポリエチレン①0.15%、数3mm コンクリート(圧力:195%)、率接金網④150mm目打込み金網埋入 伸張目地: 縦横スチロール系耐候性材料に②を注入目地材充填 W=25	非第口ホーチ	床及び階段踏面部には: コンクリート鉄骨上、コンクリート打放し 袖壁天井: 合板型枠コンクリート打放しのMR-CS 庇屋根: 防水モルタル塗り
バラベツ註木	比製ノルミ塗木 W=310			
ルーフレイン	鋼鉄製構造100中用			
注樋	白鉛管(配管間距離鋼制継手自管)			
外壁	合板型枠コンクリート打放しの上 MR-CS 出隅面取り見付=20% 合板型枠コンクリート打放し 壁仕上見切り: 目地 15x15			
建具	アルミサッシ、スチールドア 建具廻り防水モルタル蓄め ミーリング: 壁及び上部3周並ミーリング 下枠及び切板部2段、ミーリング	流し取付付 フード付 フード周囲 ミーリング		
玄関前ホーチ	床及び階段踏面部には: 火石磨きタイル190x90張り 段鼻火石磨き消光消役物タイル張り 盲点マット 縁金物 ステンレス 一部復元箇所は専用遮断フロッグ			屋上更替用 グラフ*: : グラフ*: ステンレス(SUS304)製 予留 22φ足掛19φ@400 足置物FB-50x6、@1200
	巾木: 合板型枠コンクリート打放し			
	型: 合板型枠コンクリート打放しの上 MR-CS 建物名称標示板 合成樹脂平板 300x75 E-367B型			
	天井: 合板型枠コンクリート打放しの上 MR-CS (応急付共)			
	庇: 屋根、コンクリート強化土の上 ウレタン系透膜防水 巾木: プラスチック化粧木			

室名	床	巾木	腰	壁	天井	備考
玄 関	上向部：×6番タイル190×90張り 本建床組部：天然化粧板合フローリング	テラゾーブロック H=50% 本製 SOP H=55%		モルタル塗り 内装舞臺材E	石膏ボードの9%陰で張りの上右岸峰重板の12%張り	下足棚：メッキ鋼材組立化粧板パネル（エポキシ樹脂）1700×320×1400：1ヶ所 消火器：1ヶ所 洗面台：1ヶ所
集 会 室	天然化粧板合フローリング	本製 SOP H=55%		外壁面：ポリスチレンフォーム保温材の30%打込の上石膏ボードの12% 内壁面：石膏ボードの12% GLエース張り 内装舞臺材E	同 上	座敷スツール平面化粧板、LED照明付チョークボードサイズ：1800×1000：1ヶ所、カーテン竿：2ヶ所 本製SOP、ステンドグラスアルミサッシ、入り、天吊り照明器具、防炎、アルミビードローレール、FF用換気ダクト：100φ：3ヶ所、床下排水取出口：6ヶ所、三方窓：2ヶ所
湯 沸 室	同上	同上	洗し風呂部：モルタル塗り GP H=800%	外壁面：ポリスチレンフォーム保温材の30%打込の上フレキシブルボードの6% 内壁面：モルタル塗り GP	フレキシブルボードの6%目透張り GP	BLUシャワーヘッド（後）1200×550×800、浴槽：900×350×500、リフト式切柄、各1ヶ所 洗し間：日甲様ステンレス：1ヶ所、ステンレス水槽W-185%、1ヶ所 消火器：1ヶ所 湯沸器取付構造：1ヶ所
倉 庫	同上	同上		台板型枠コンクリート打ち	台板型枠コンクリート打ち	
便 所	石造番モザイクタイル25角張り		一部、コンクリートブロックの100%種の内装番モザイク100角張り H=1200%	モルタル塗り GP	フレキシブルボードの6%目透張り GP	ハンドバネル：組合せ（要2等）フラッシュ裏込40%、防湿ガラス板付金具 ステンレス型：1ヶ所、モザイクタイル 化粧左：マンホール 鉄製蓋、銅メッキステンレスB600×600E-353：1ヶ所
便所下 配管ヒット	コンクリート産線押え			台板型枠コンクリート打ち	台板型枠コンクリート打ち	ステンスドラップ SUS304 13中2本、電水ビル：1ヶ所

集会室面積	46.95	M ²
-------	-------	----------------

注記. I. 仕上り記号等
 SÖP : 合成樹脂調合骨付塗り 建17-4-1
 E.P-II : 合成樹脂エマルジョン塗り 建17-6-1
 GP : 有孔珪酸系珪酸エマルジョン塗り 建17-10-3
 O.S.V : オルスタインワニス塗り 建17-8-1
 内装珪塗料 E : 内装合成樹脂エマルジョン系 建15-5-1
 MR-CS : マスチックローラー塗 建17-11-4
 天然木化粧珪合フーリング : 建19-5-1-2
 モルタル塗り : 珪記など珪合金線仕上

ホード張り天井下地：全て軽量鉄骨天井下地

2. 断熱構造施工要領

- 1) 集合重湯沸室外壁面: ポリスチレンフォーム保温材 厚30打込
- 2) 集合重釜室周囲、湯沸室、房スラブ下: ポリスチレンフォーム保温材 厚30打込
- 3) 断熱材の接合部、破損箇所の補修は、現場発泡ウレタン仕付に替えて仕込む。

3) 仕様等
 i) 天井ボード張り型当りは基本的に製型機で施工使用する。
 ii) 使用した不製板は必ず製型用フラット下に破砕し集める。
 iii) ボード張り出入場処理は 1 階 特-24 による。
 iv)
 V) フレタコンクリート防水はアラウフレタナアスフロス使用(タイエンゴ工業 (4) 号)
 以下記の製品名はすべて同製品以上とする
 kk ARセッター (ARウレタナー Au-F 工法)、重曹熱合成化学 kk
 (ペルフルオロスカーレチン A/S カレー、日本イオン化学工業株式
 (デュッフルウレタナー))
 vi) ④ 中環は必ず塩化ビニル以上とする。

4. その他。
下記ものを竣工時に設置する。
a) 消火器。ABC 粉末、10 型加圧式 4ヶ所






5. カテンレールはアルミ又はステンレス製とする。
6. 音拭、マント口、壁に設け、ラインマントとする。
7. 素台、及び吊り棚は BL 等、防火キャテン工の規定による他、次項による。
 - 1) 素台 : 配管接続用圧入接続口とする。
 - 2) 吊り棚 : 端流路取付橋本側、側面、及び底面は不燃材とする。
8. ステンレス水切 棚板 1-805-Q により、 $\phi 900$ 1段とする。
9. 吸排ガスドクターレールは、廻り線兼用型とし、ライオン隔は 400mm 以下で、偶数個とする。

完 成 図 $\frac{17}{28}$ 平成2年度

雇用促進住宅 63 型多層・底沖 SDK 標準設計図		図面番号 製法
図面集住所 仕上表、面積表 (ⅡⅢ 7170)		(2)
名称	図尺 1:100	製作 年 月
雇用促進事業団 技術室	室長 主任 係長	技術員

PLANの左右を逆転

標準凶

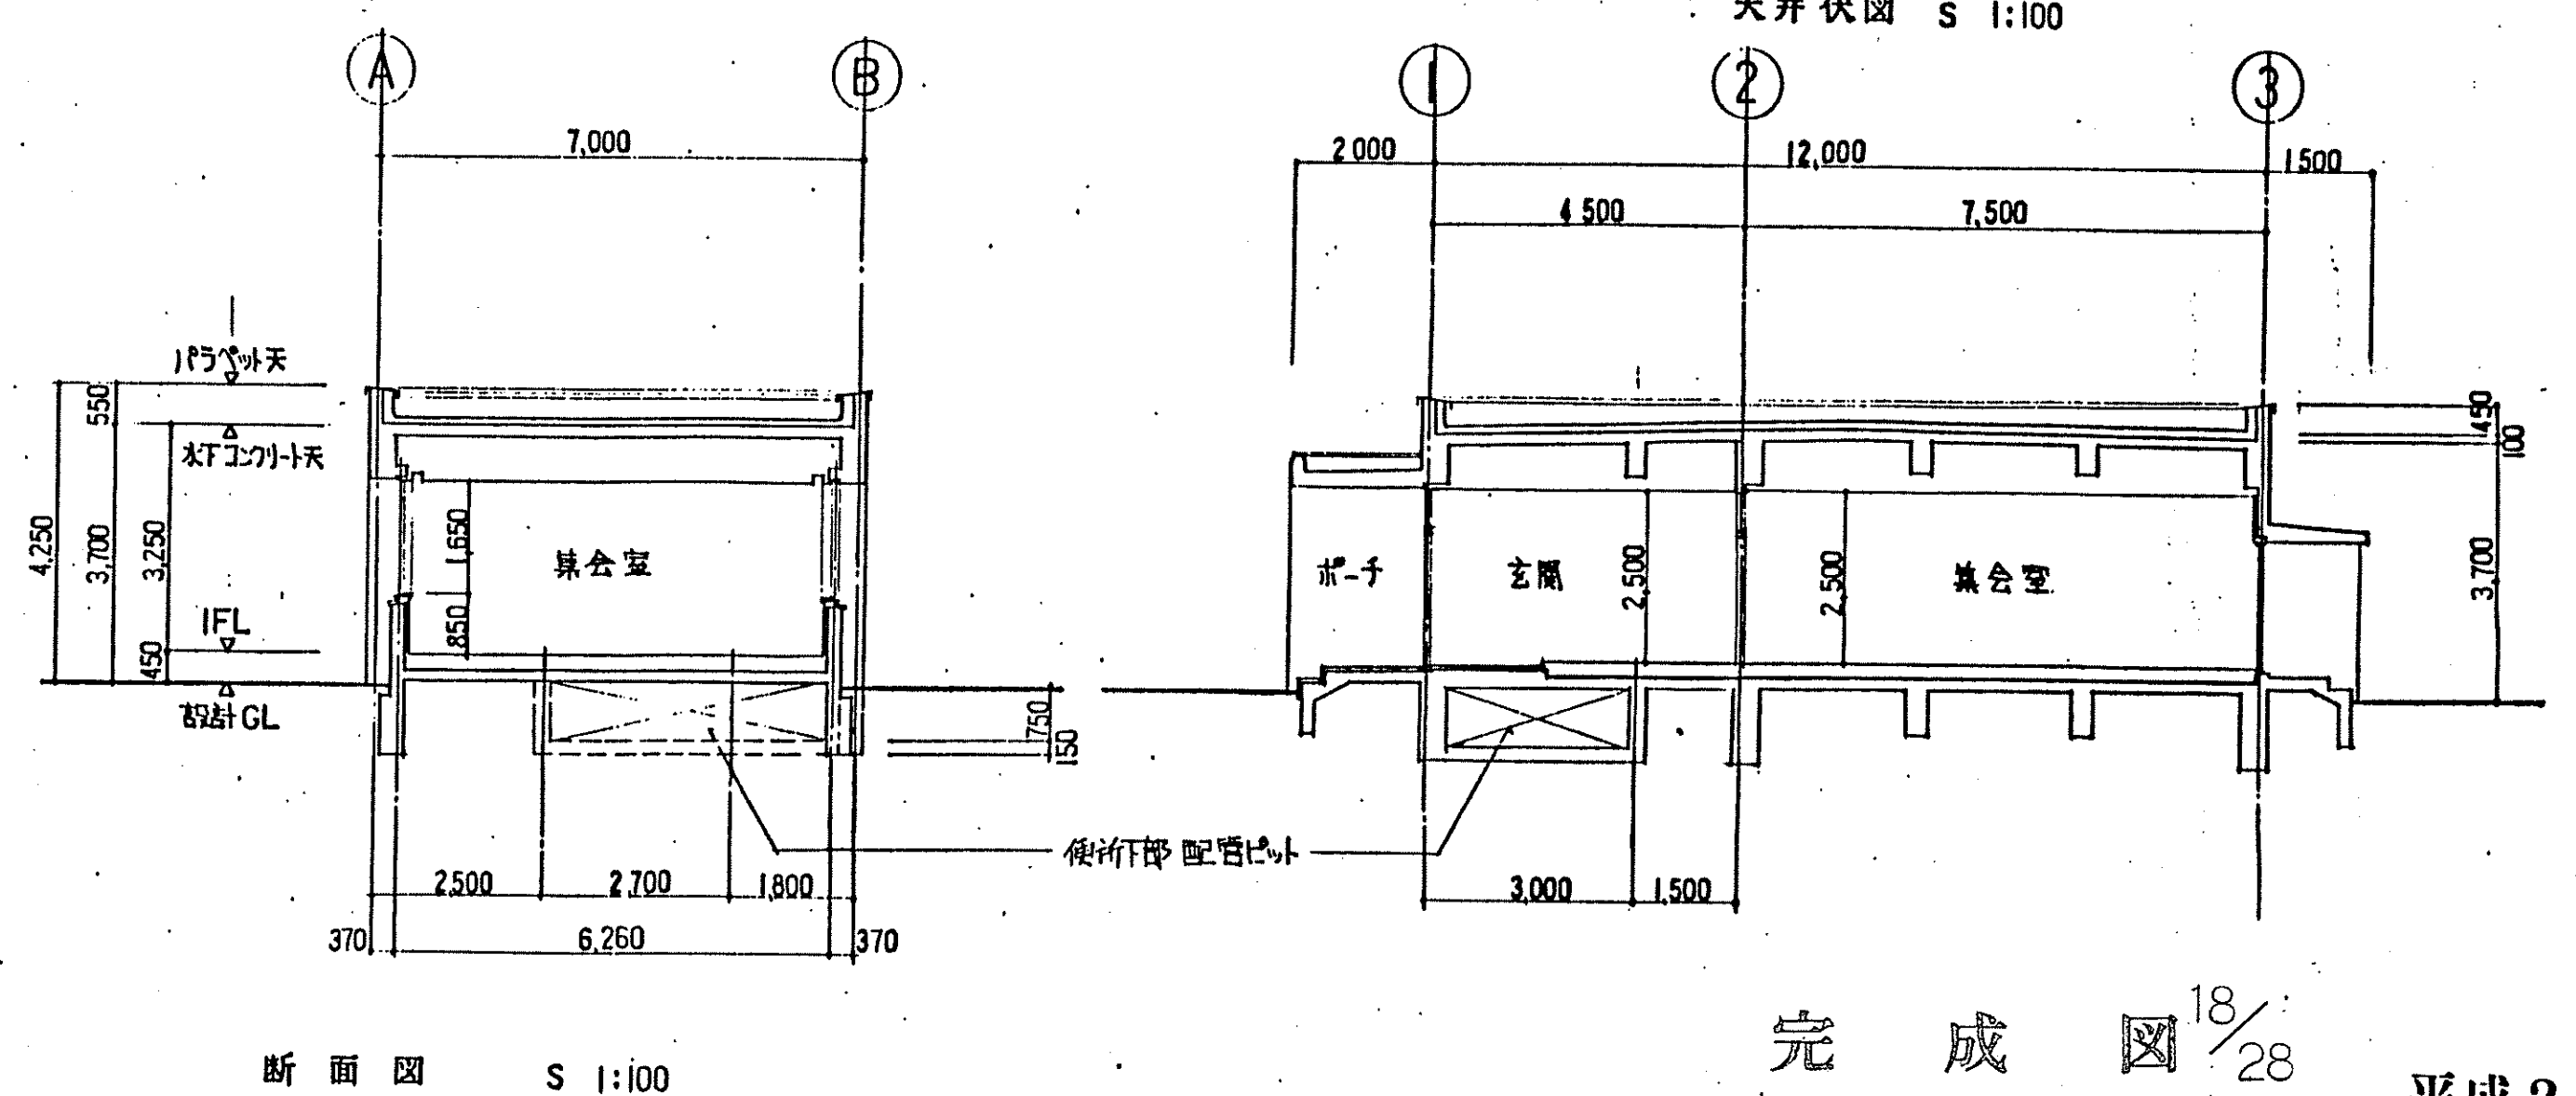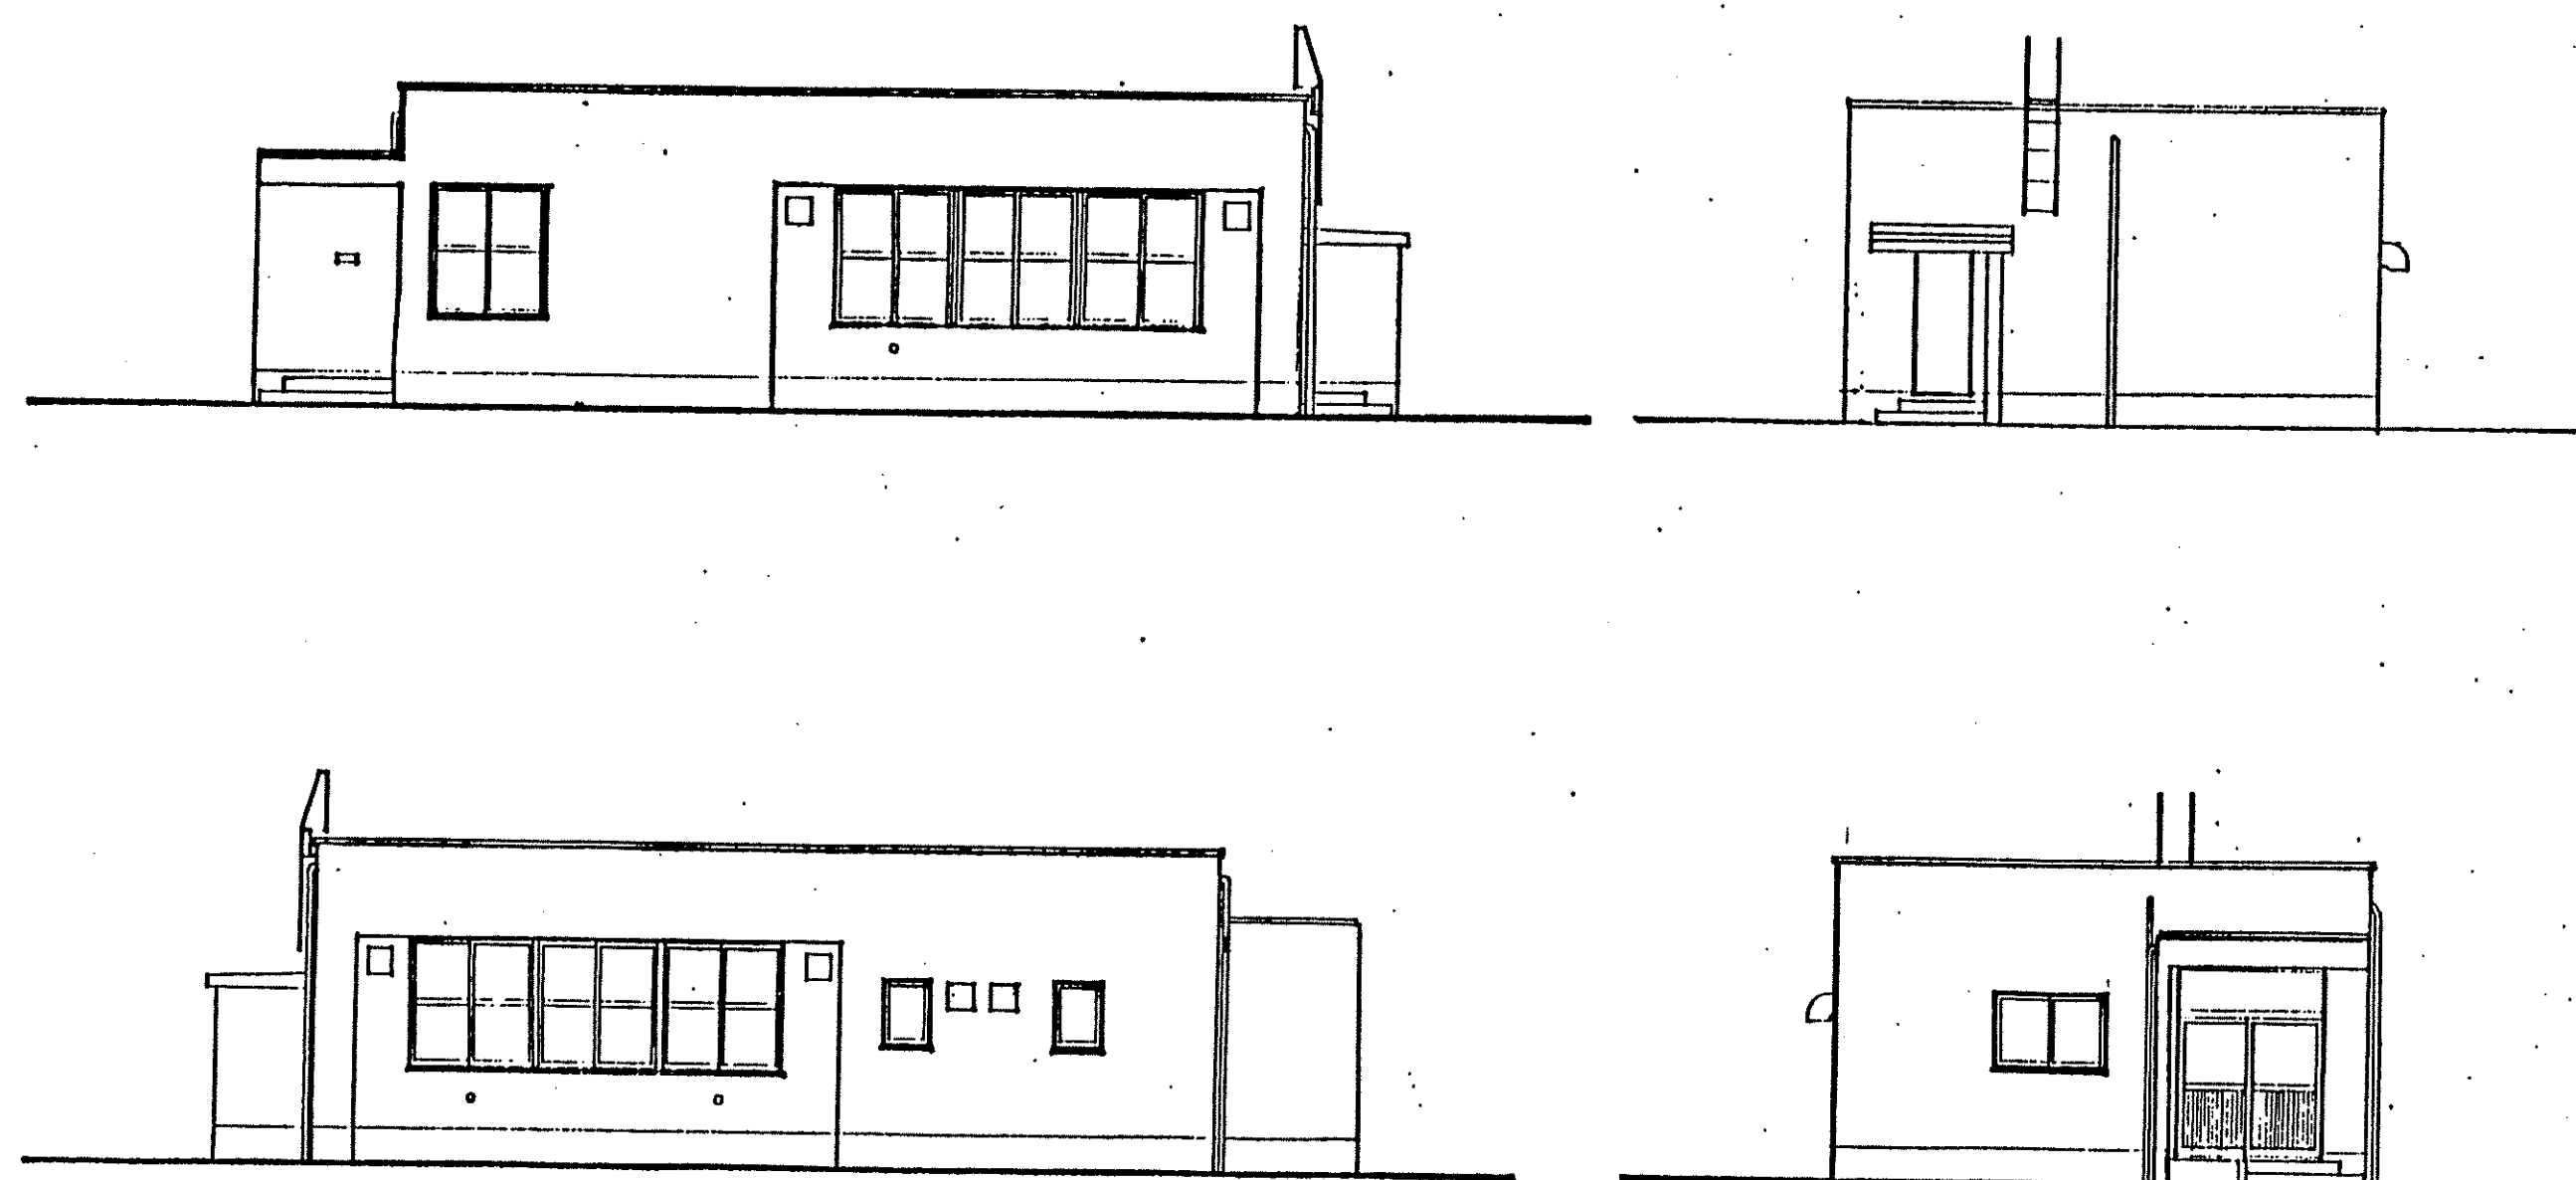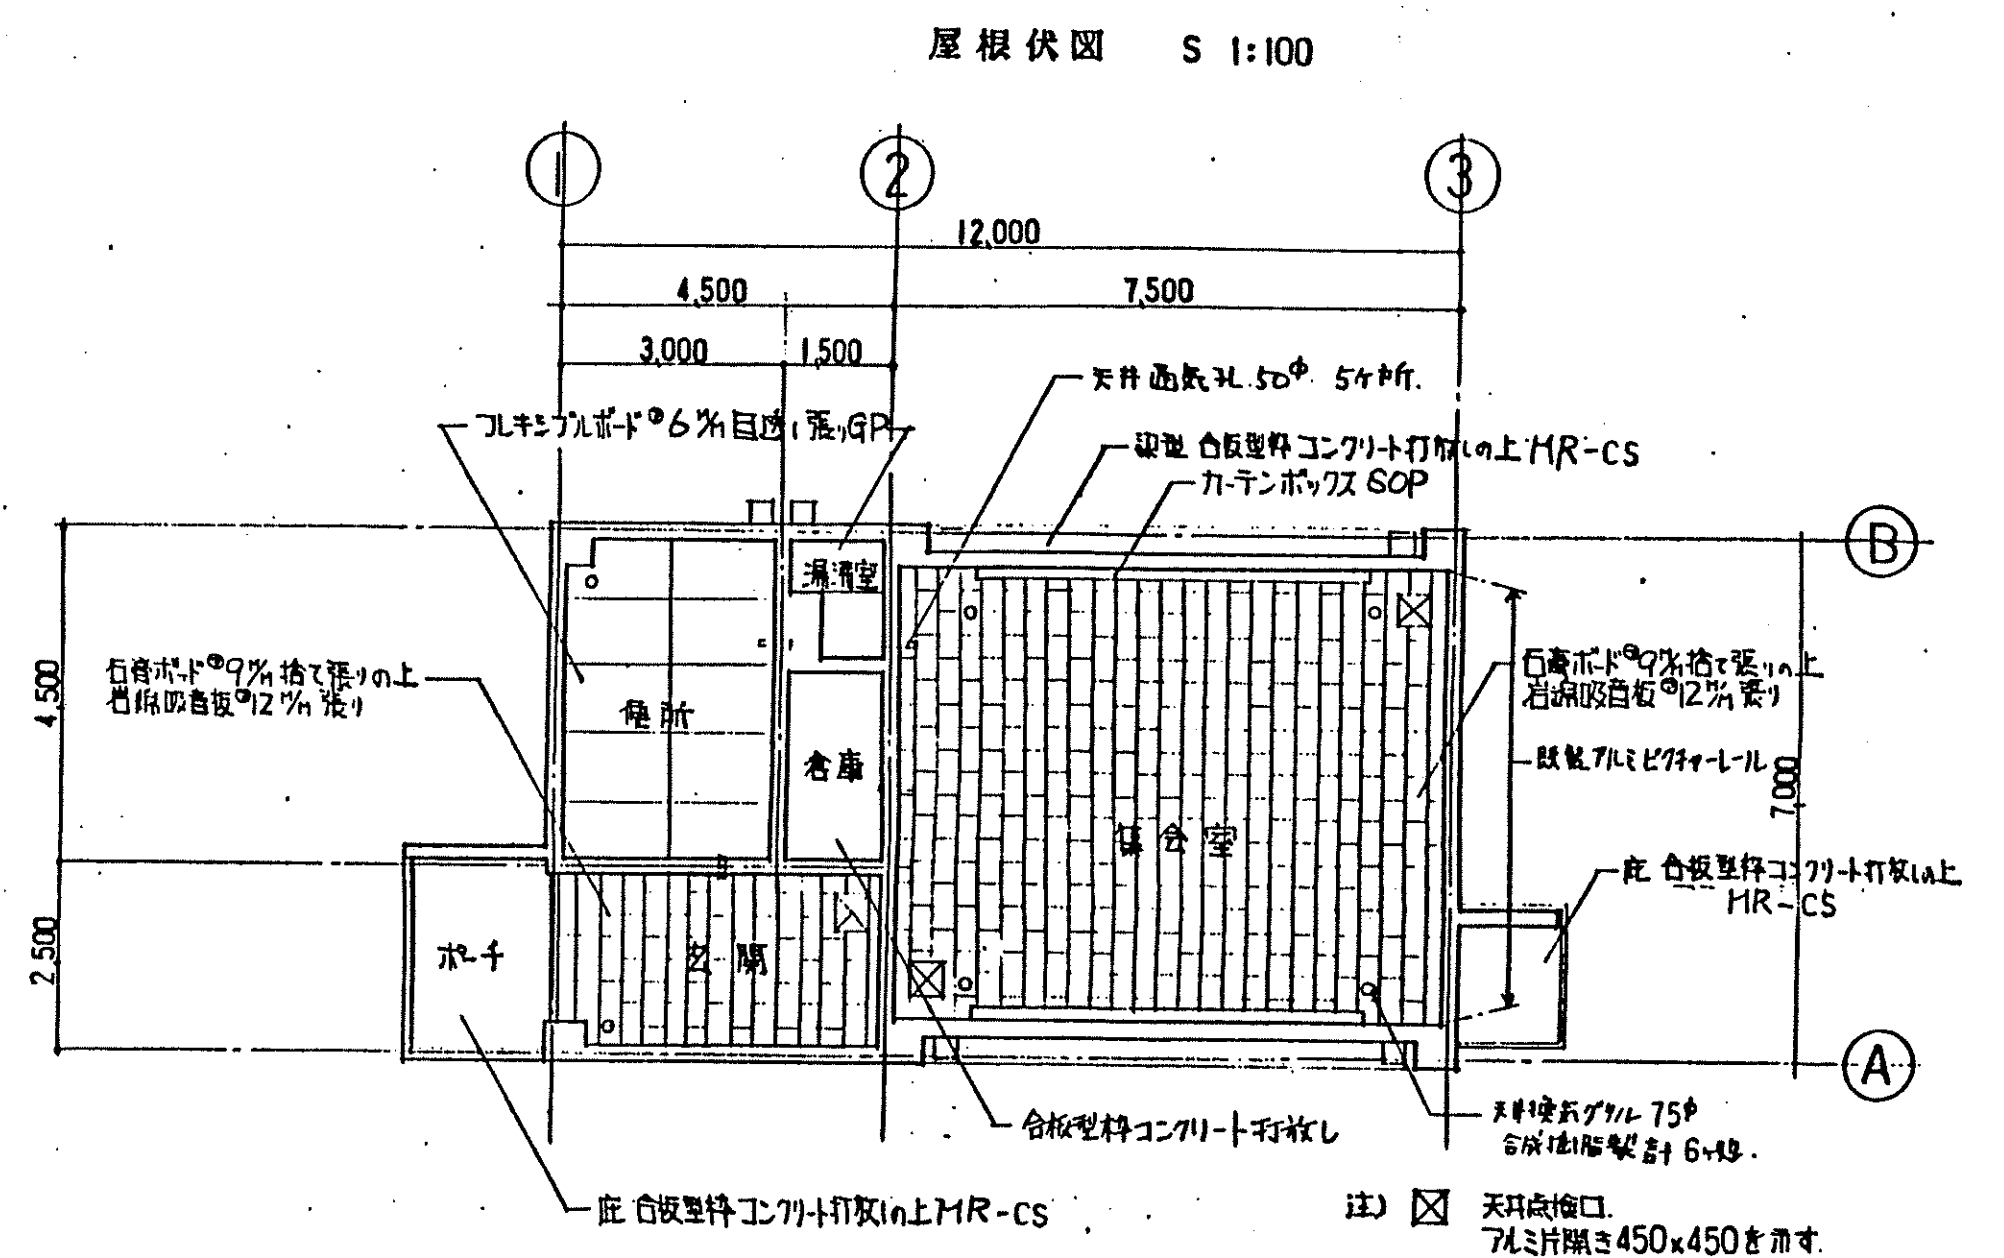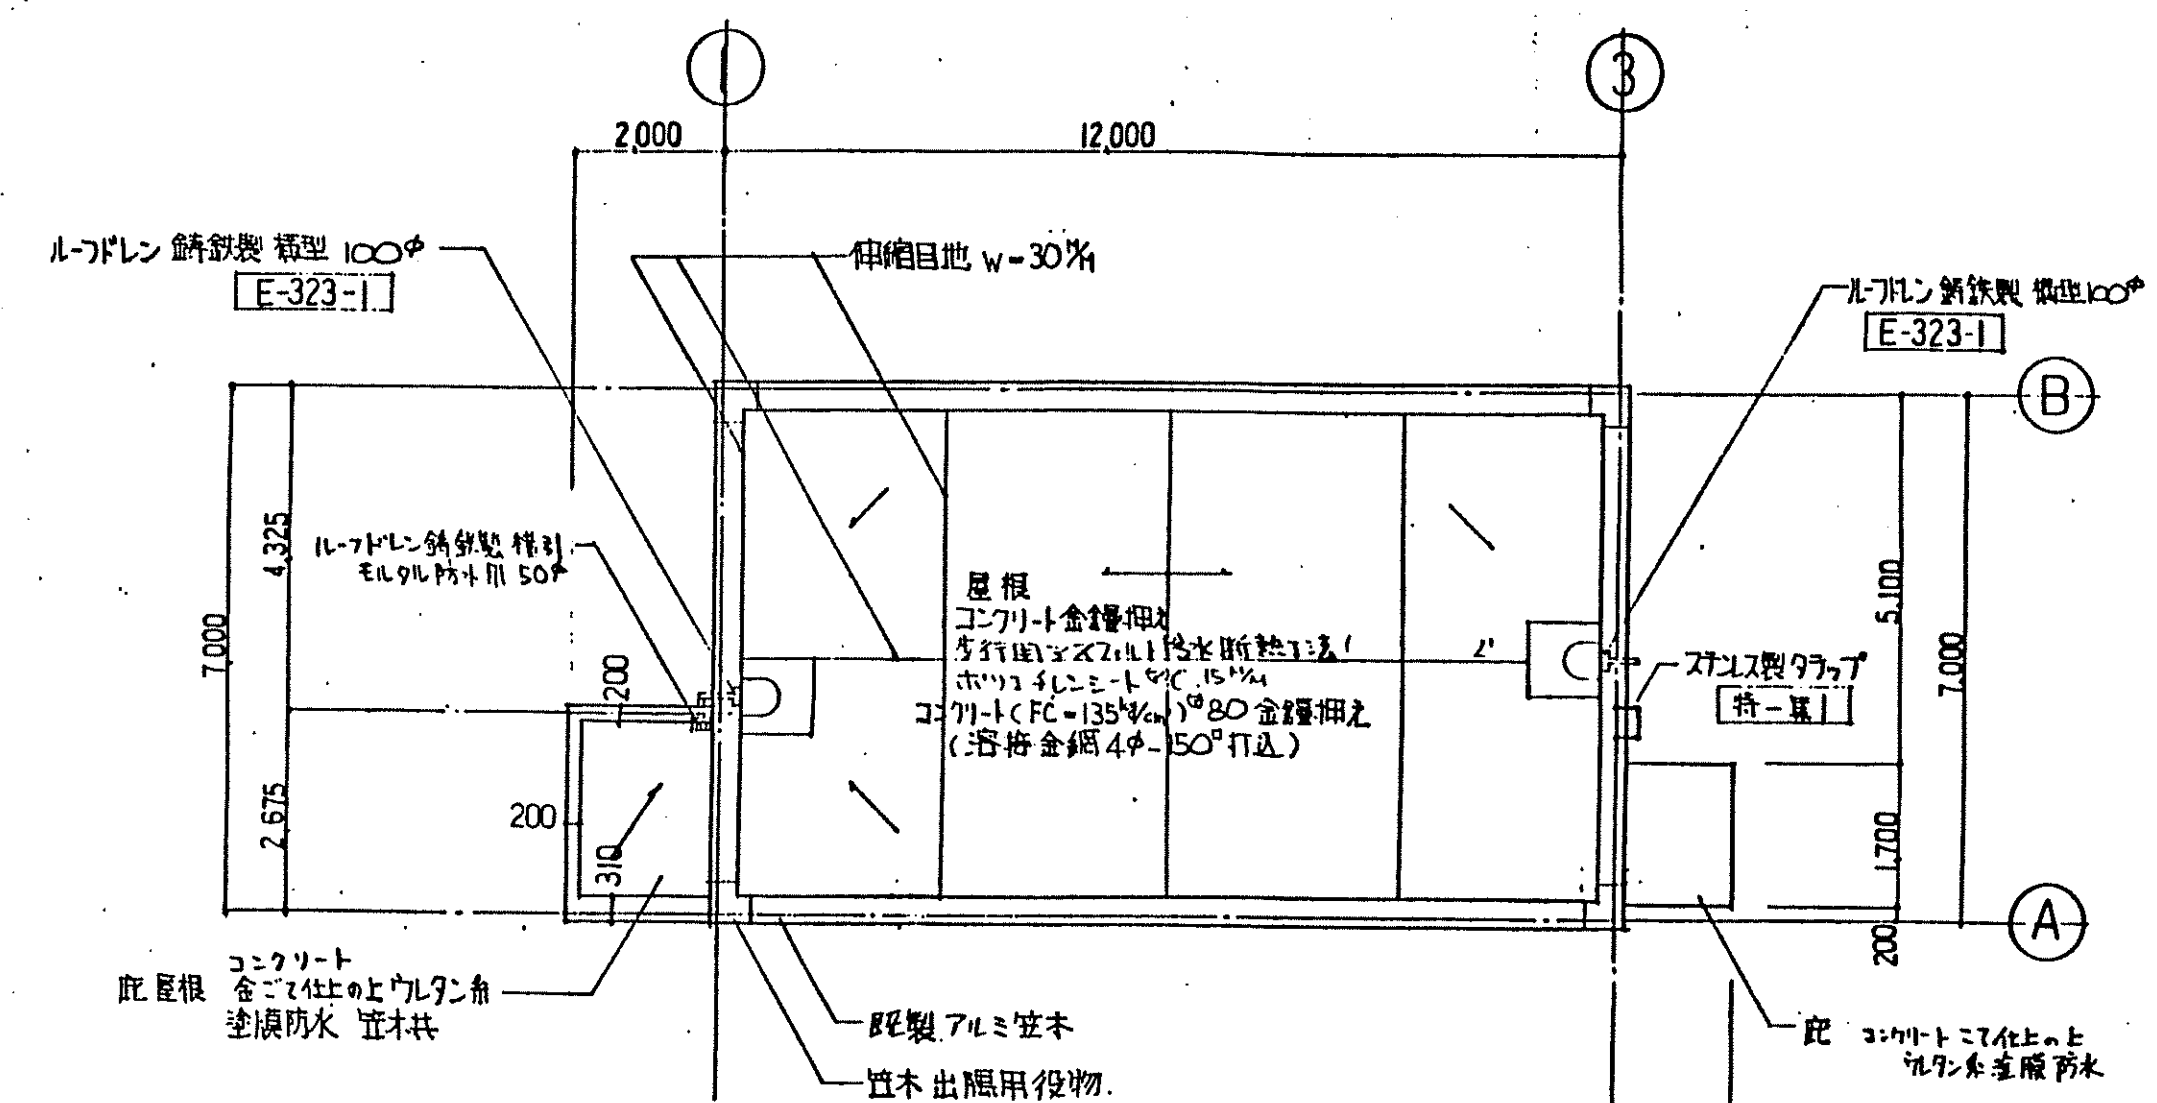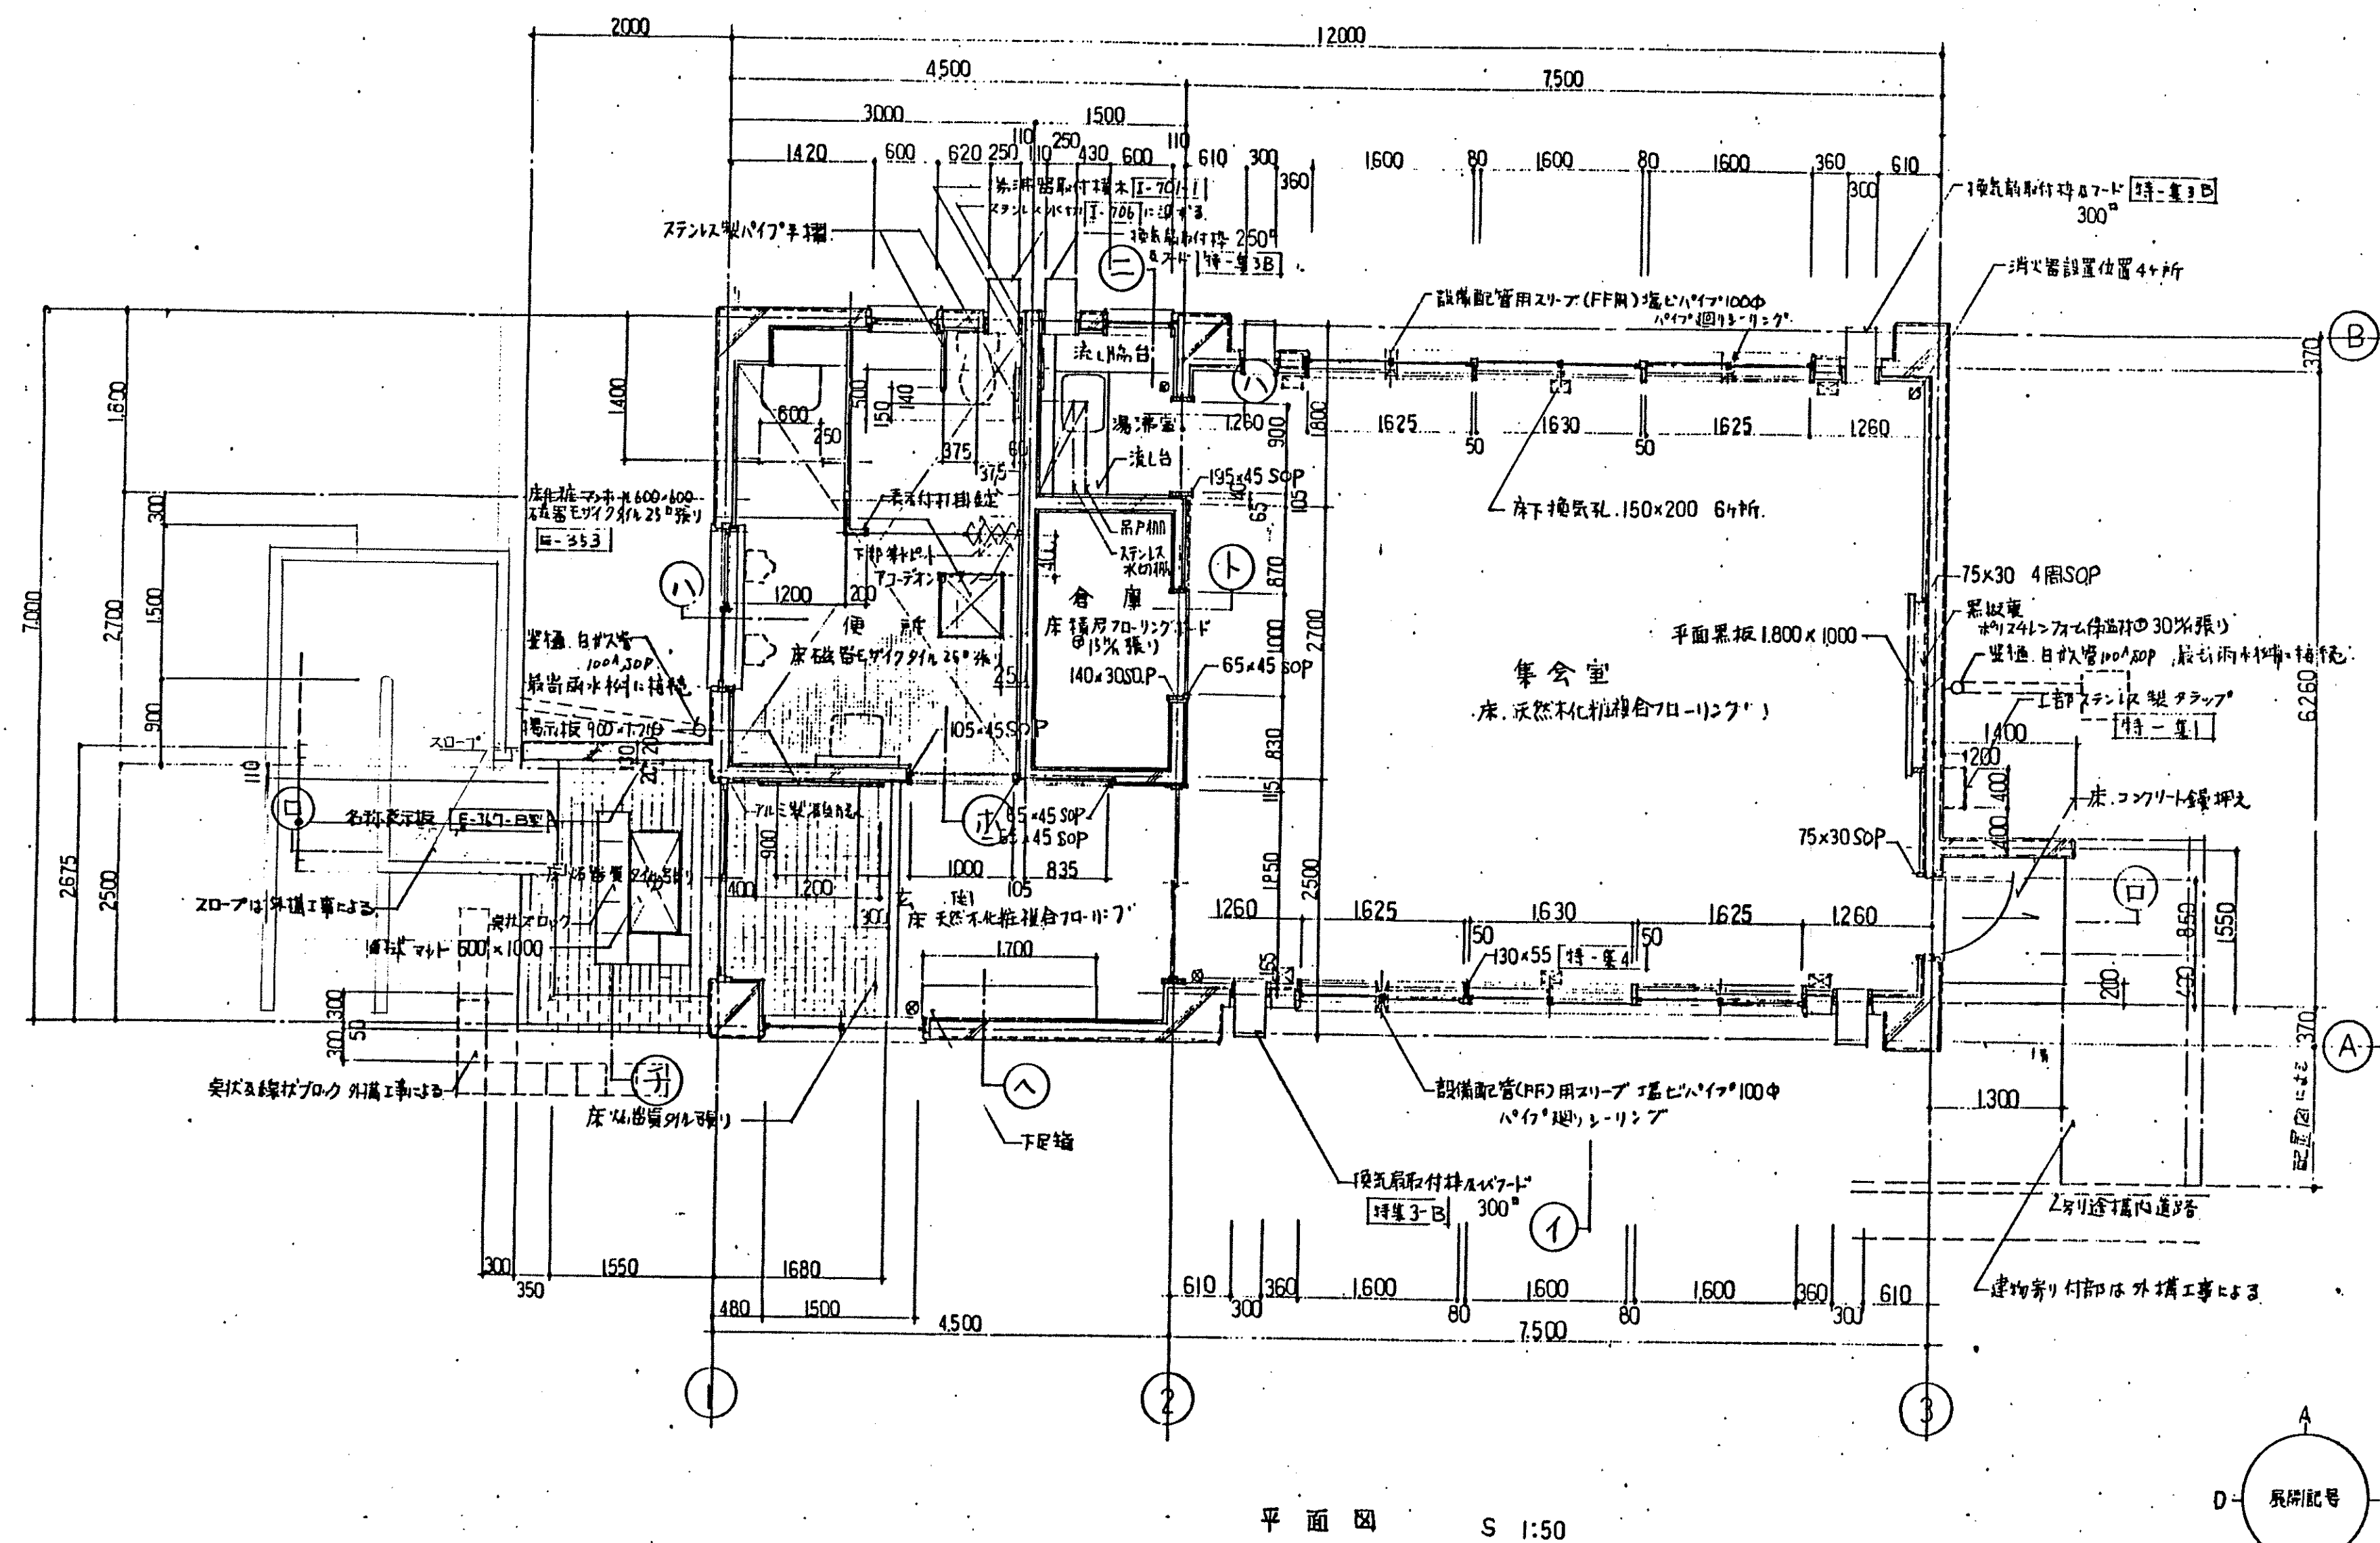

完成図 18/28 平成2年度

雇用促進住宅63 型多量・東3DK・標準設計図

図面番号 2(2)

図面内容 平面図、立面図、断面図、屋根伏図、天井伏図

名称 (E型51号) 縮尺 1:50 1:100

製作年月




雇用促進事業団 技術室

主務 主任 技術 主任

伊藤建築設計事務所
(チ)E第38302号 22870
伊藤 春




注 記			
1. 鋼 材	鋼 管 : JIS G 3444 STK 41		
	軽鋼型鋼 : JIS G 3350 SSC 41		
	型鋼 : JIS G 3101 SS 41		
2. 屋 根	新設 (L-77.4%) (1) 表面処理 : 着色亜鉛鉄板		
	(2) 山高および山ピッチ : 882		
	(3) 厚さ : 0.6%		
	(4) 山高 : 87%		
3. 塗 装	鉄部は S.O.P. 処理 (17.4.2 表) 系に示す下塗り (鋼材の塗料塗り) は工場にて行う。		
	但し折板面は除く		
4. 断 面	床面積 : 建築面積 : 31.33㎡		

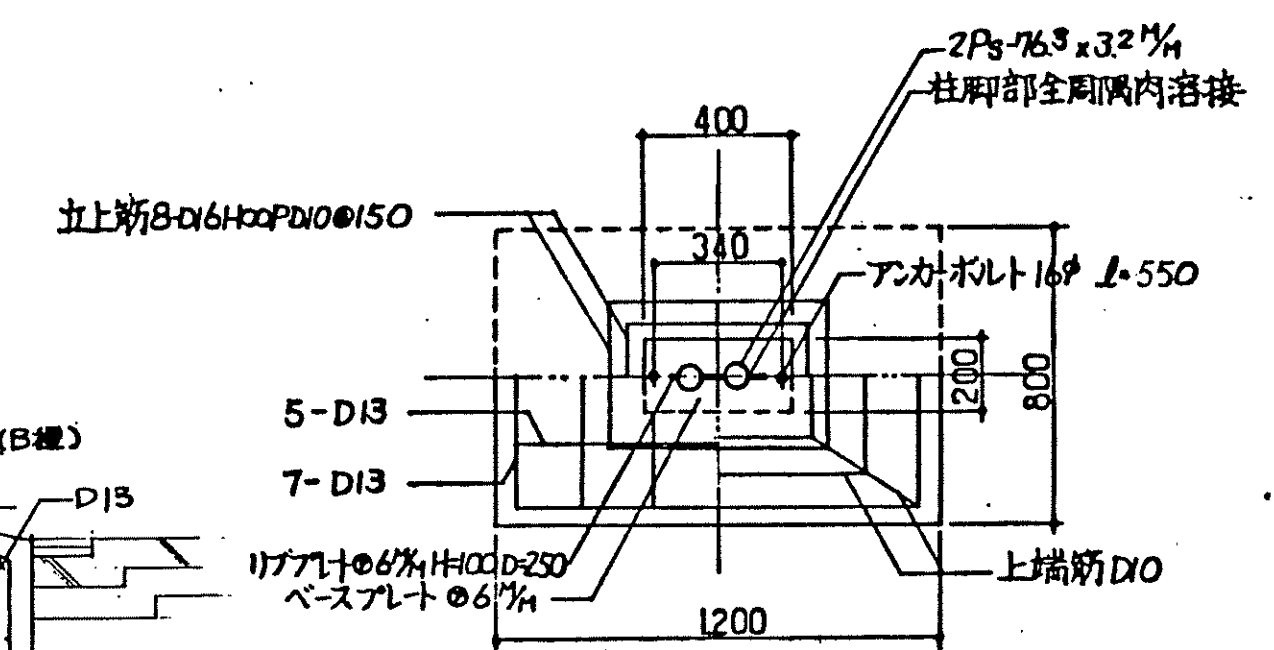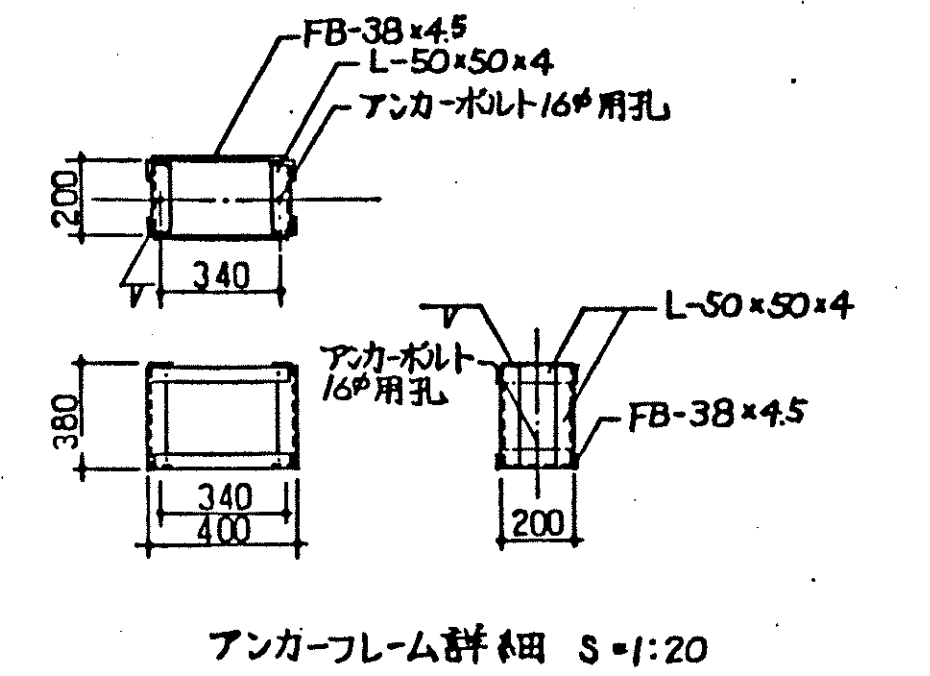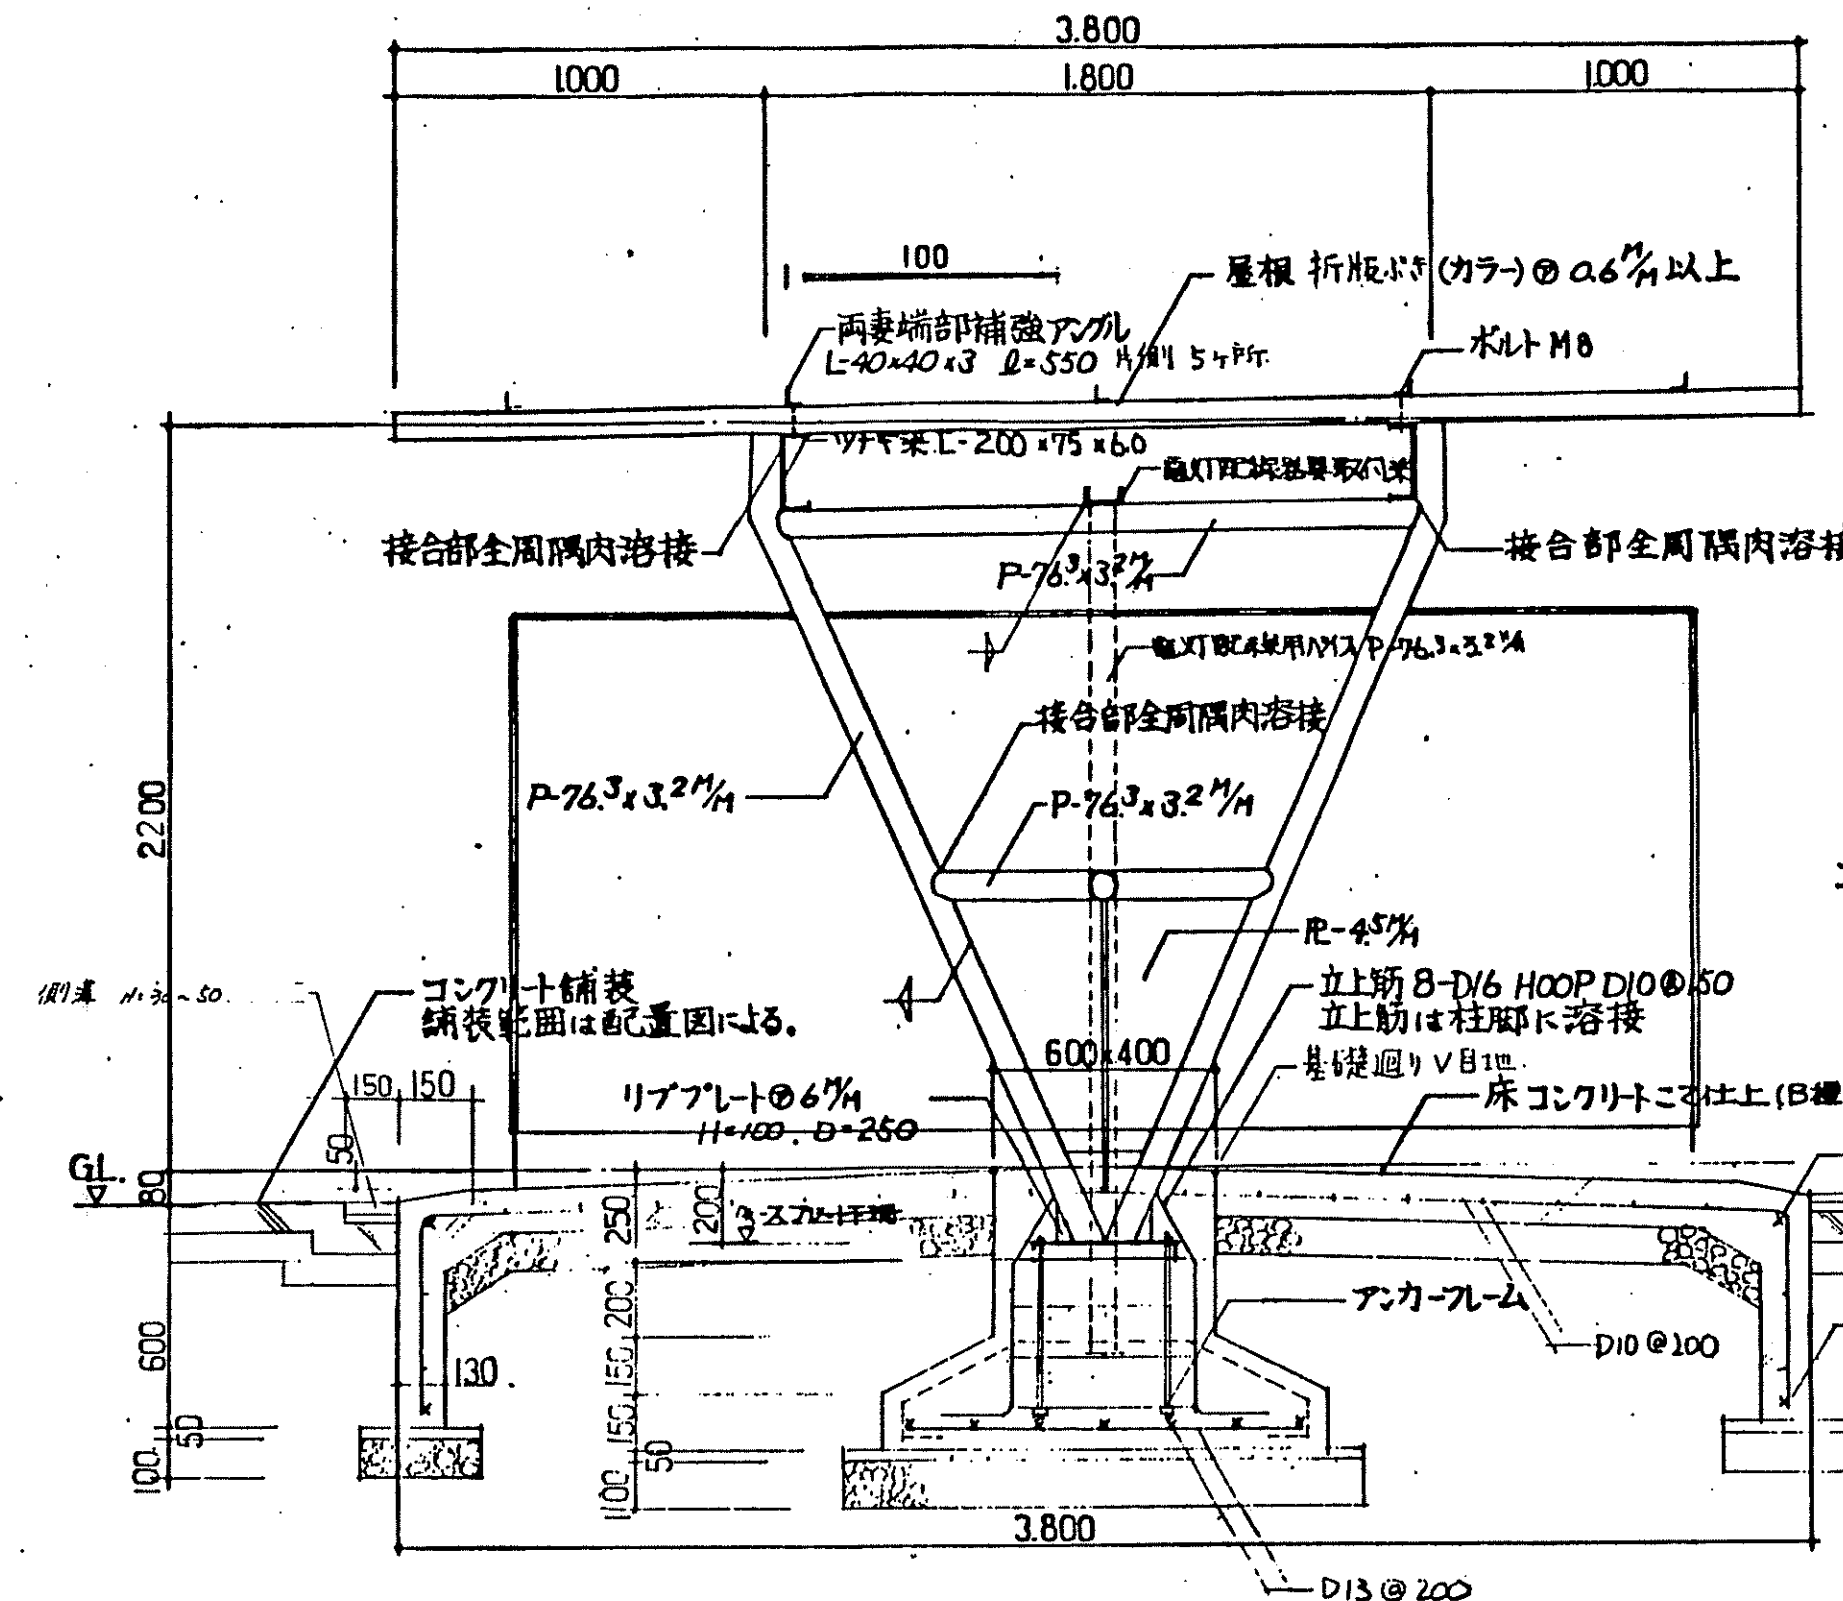


断面詳細図 S=1:20


基礎及柱脚詳細 S=1:20

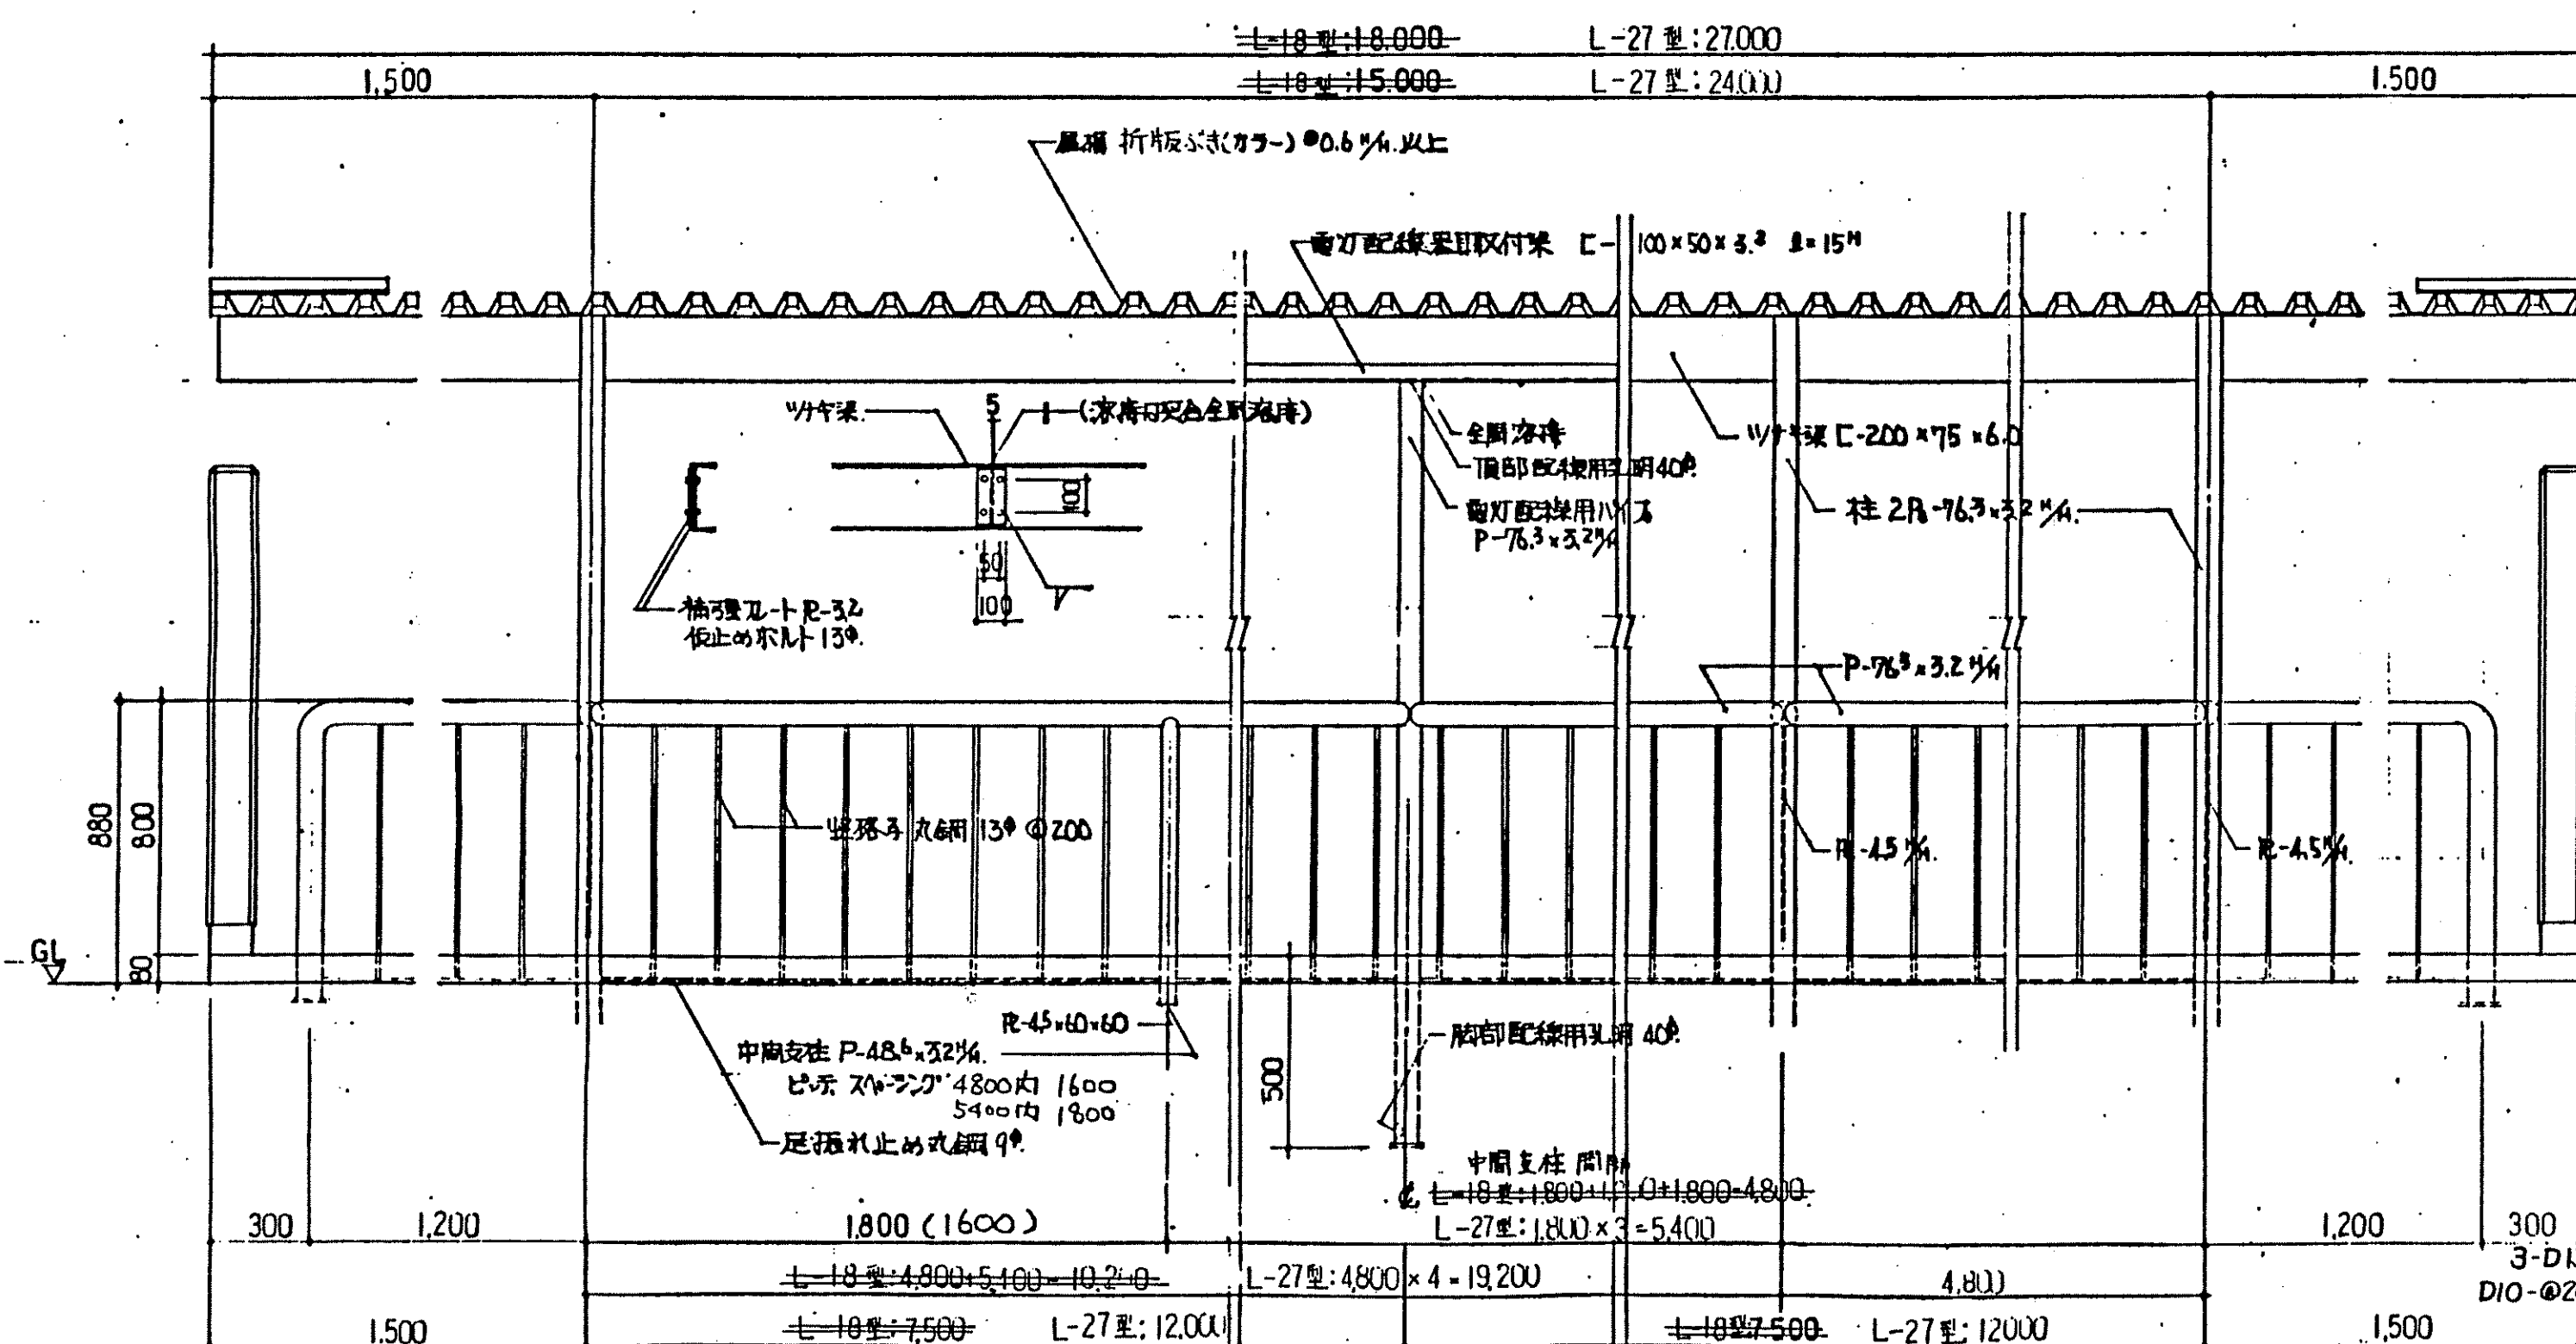

立面図 S=1:20

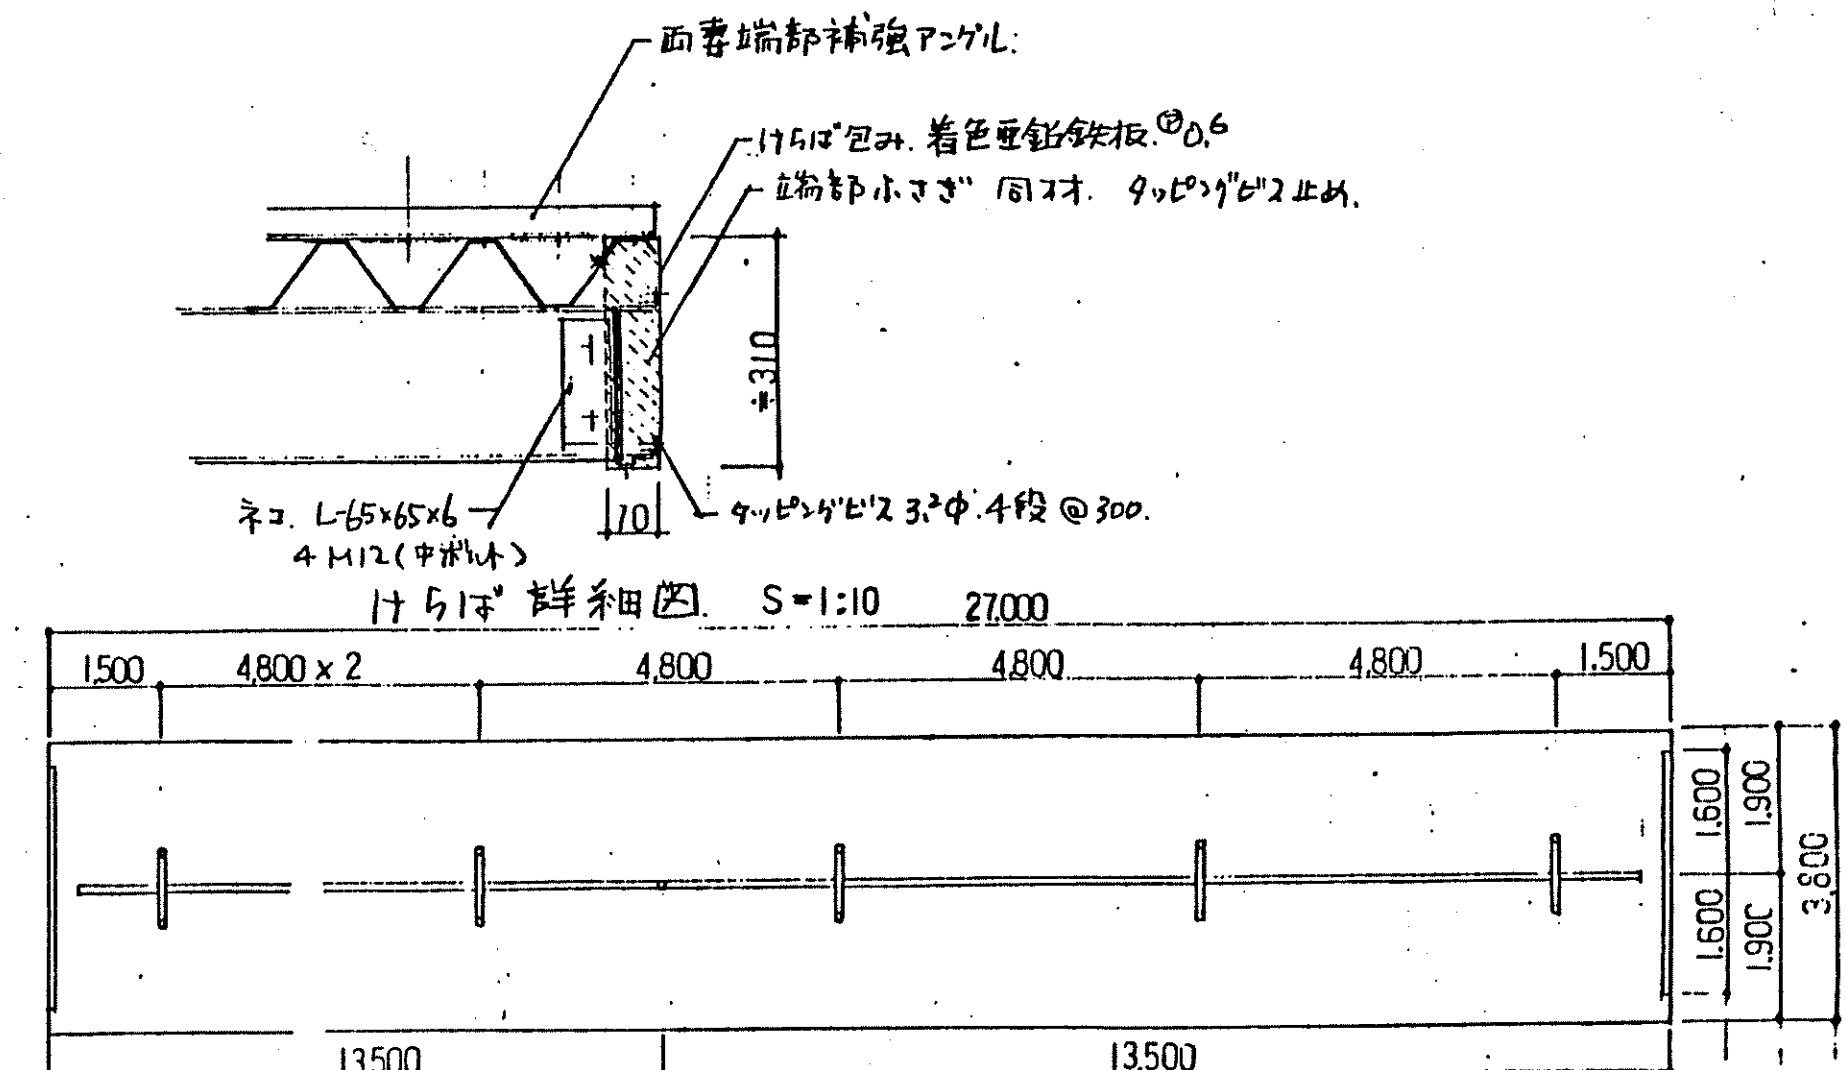

L-27型平面図 1/100

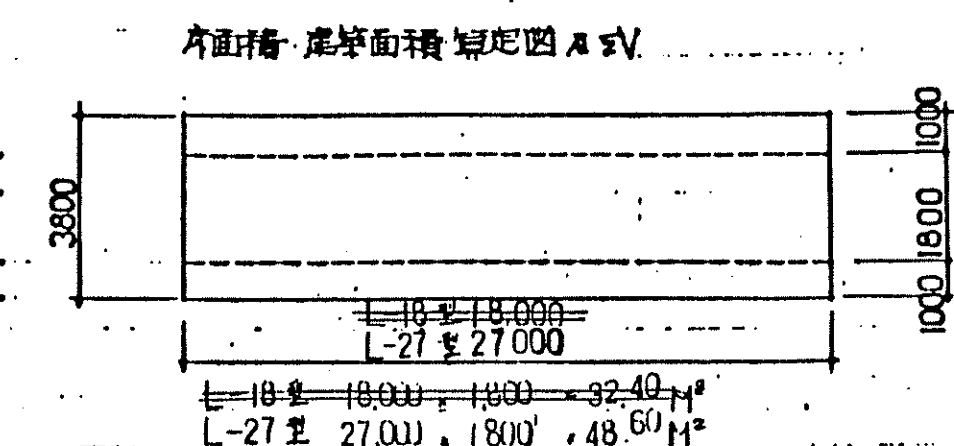


完成図 22/28 平成2年度

雇用促進住宅63型多量・標準3DK標準設計図	図面番号
図面 自転車置場詳細図	413
名称 縮尺 1/100 1/20	製作年月
雇用促進事業団 技術室	室長
	主技師
	技師




伊藤建築設計事務所
(株)E第38302号 22870
伊藤 泰


内部仕上表			
床	壁、梁壁	天井	その他
二重コンクリート仕上	合板型枠コンクリート打放し	スレート現し	鉄部 S.O.P.

形状、寸法


種別、方式	片引 スチールアングルハンガードP.
仕上	S.O.P
金物	打掛金物 シンダー南京錠 ストッパ・ドムパ・フンイテ

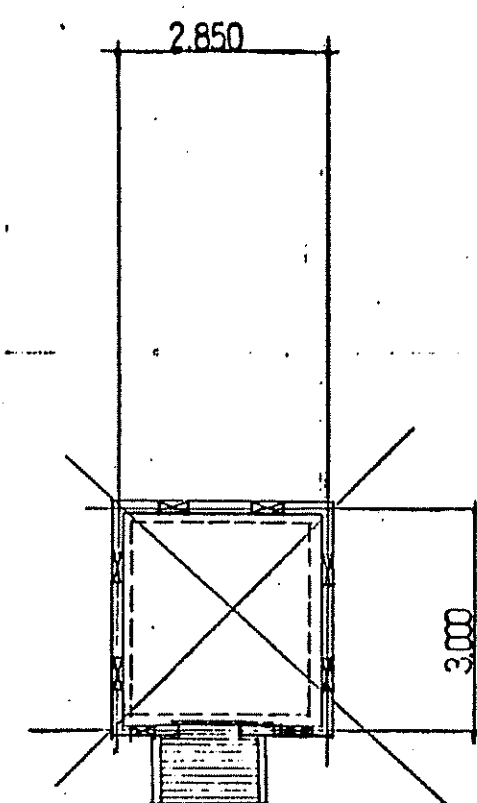



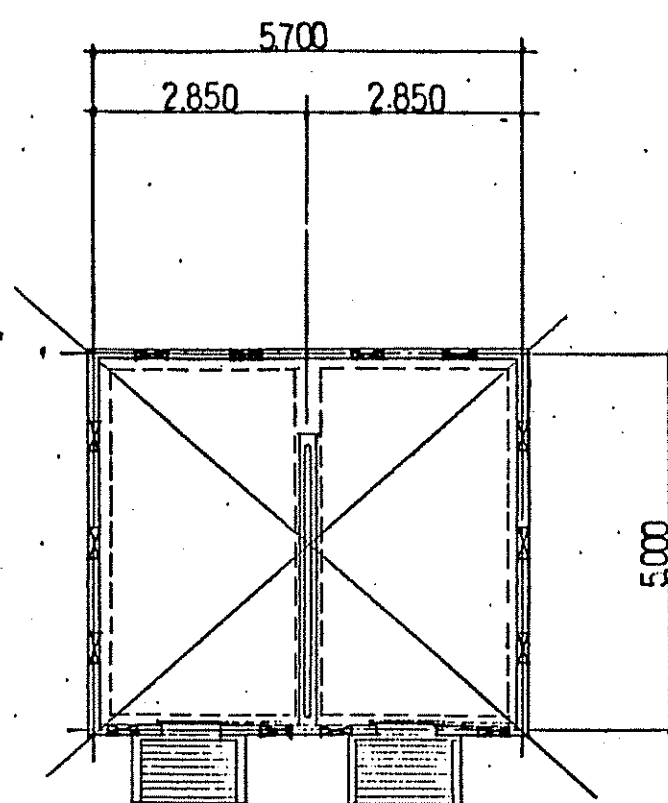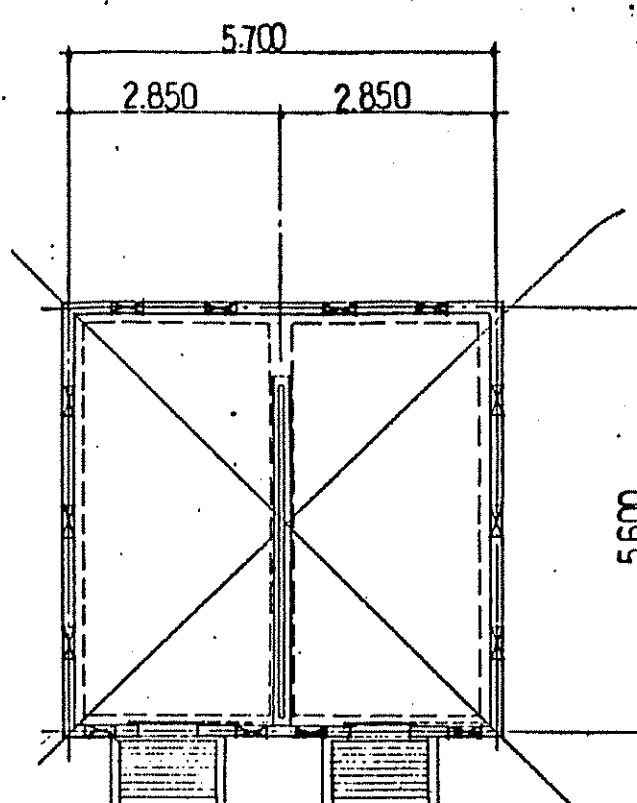
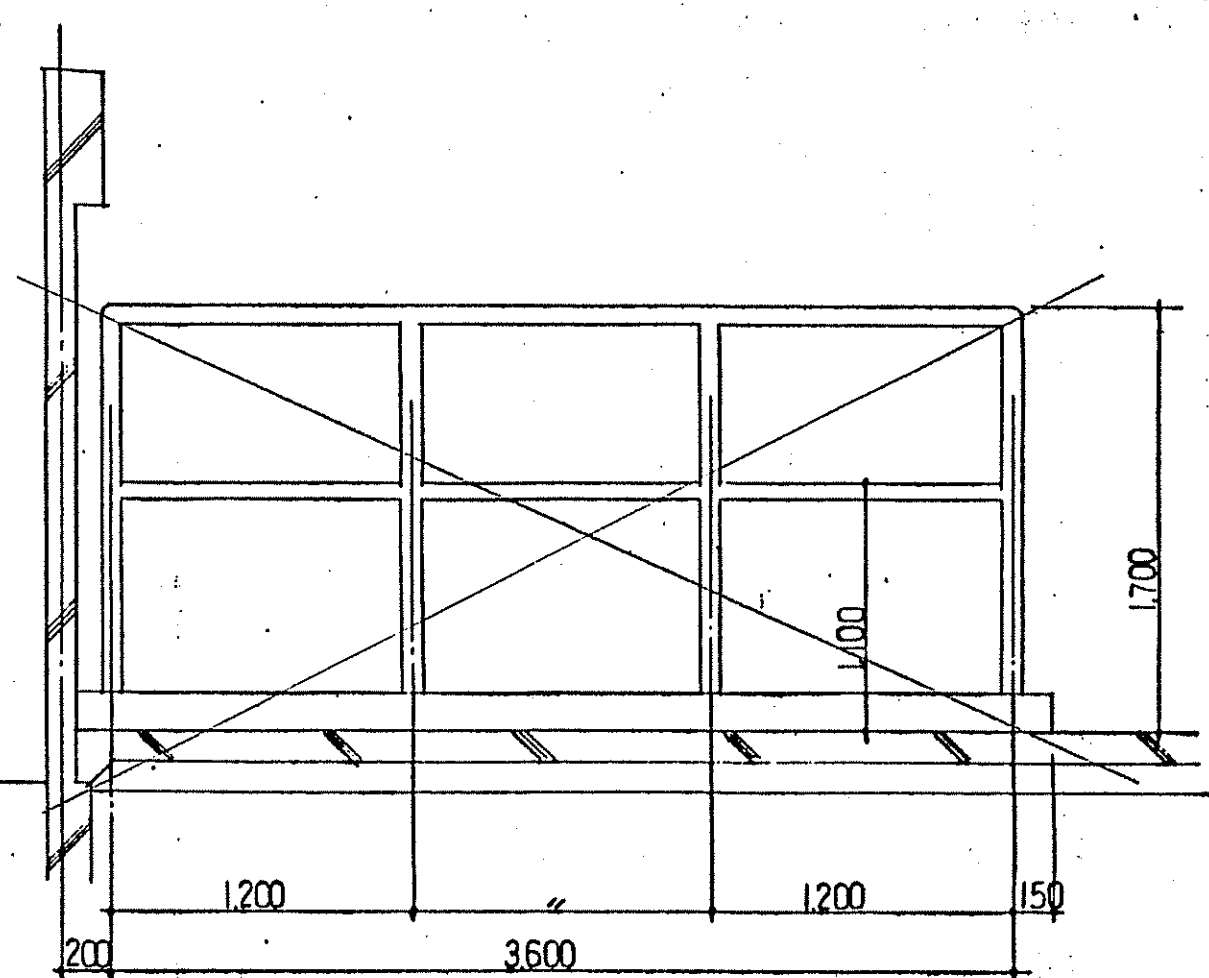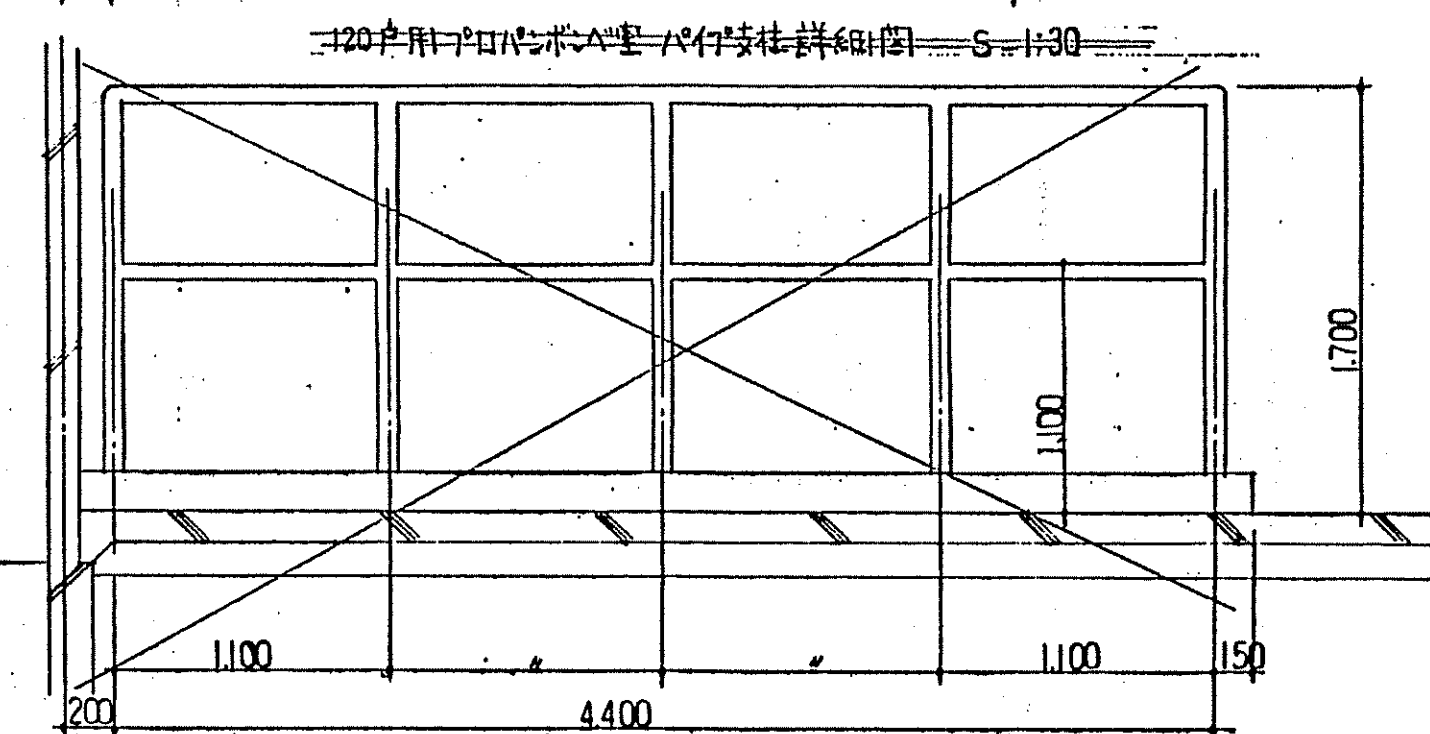~~120戸用1°ロハシボム型ハイツ柱詳細図~~ S-1-30



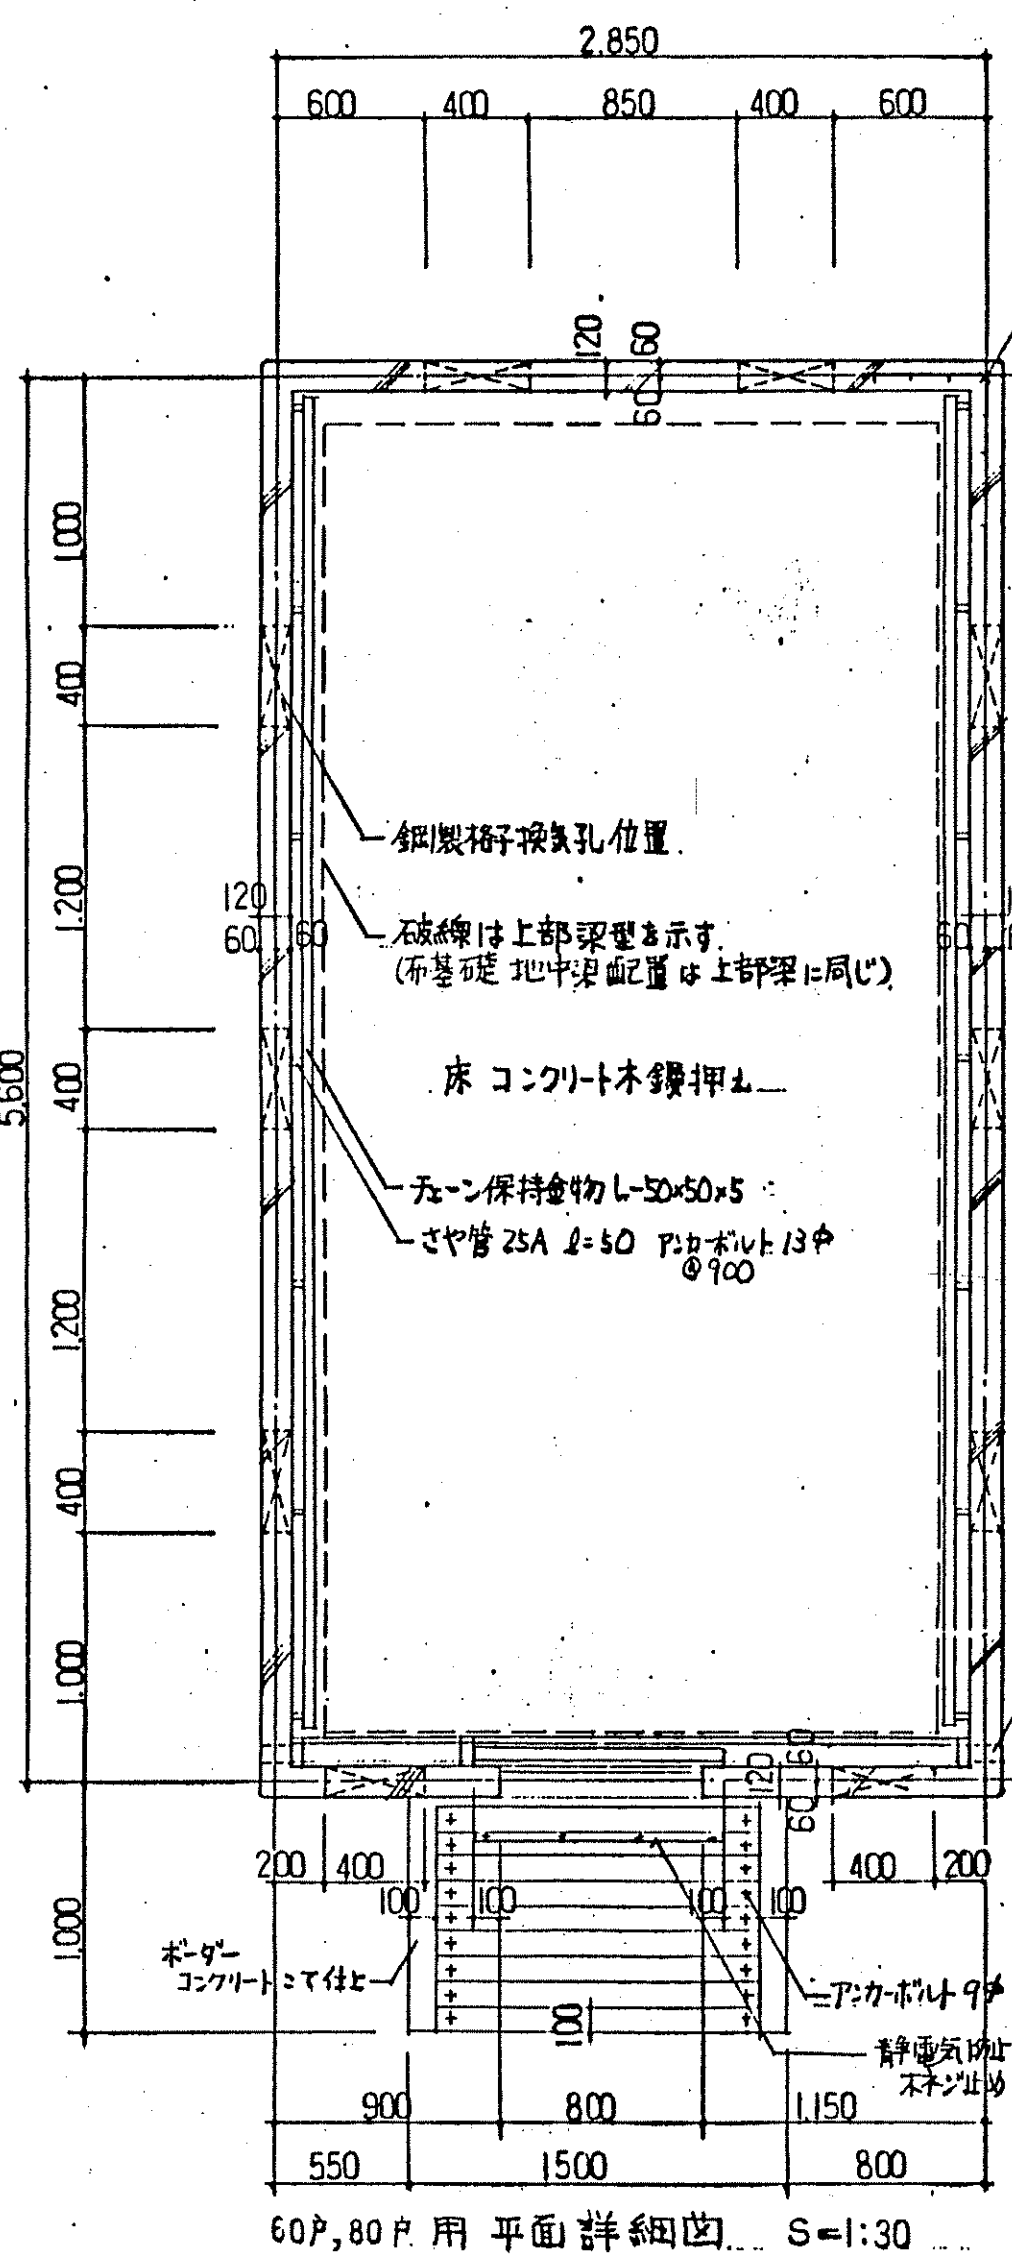


60戶, 80戶用平面詳細圖... S=1:30

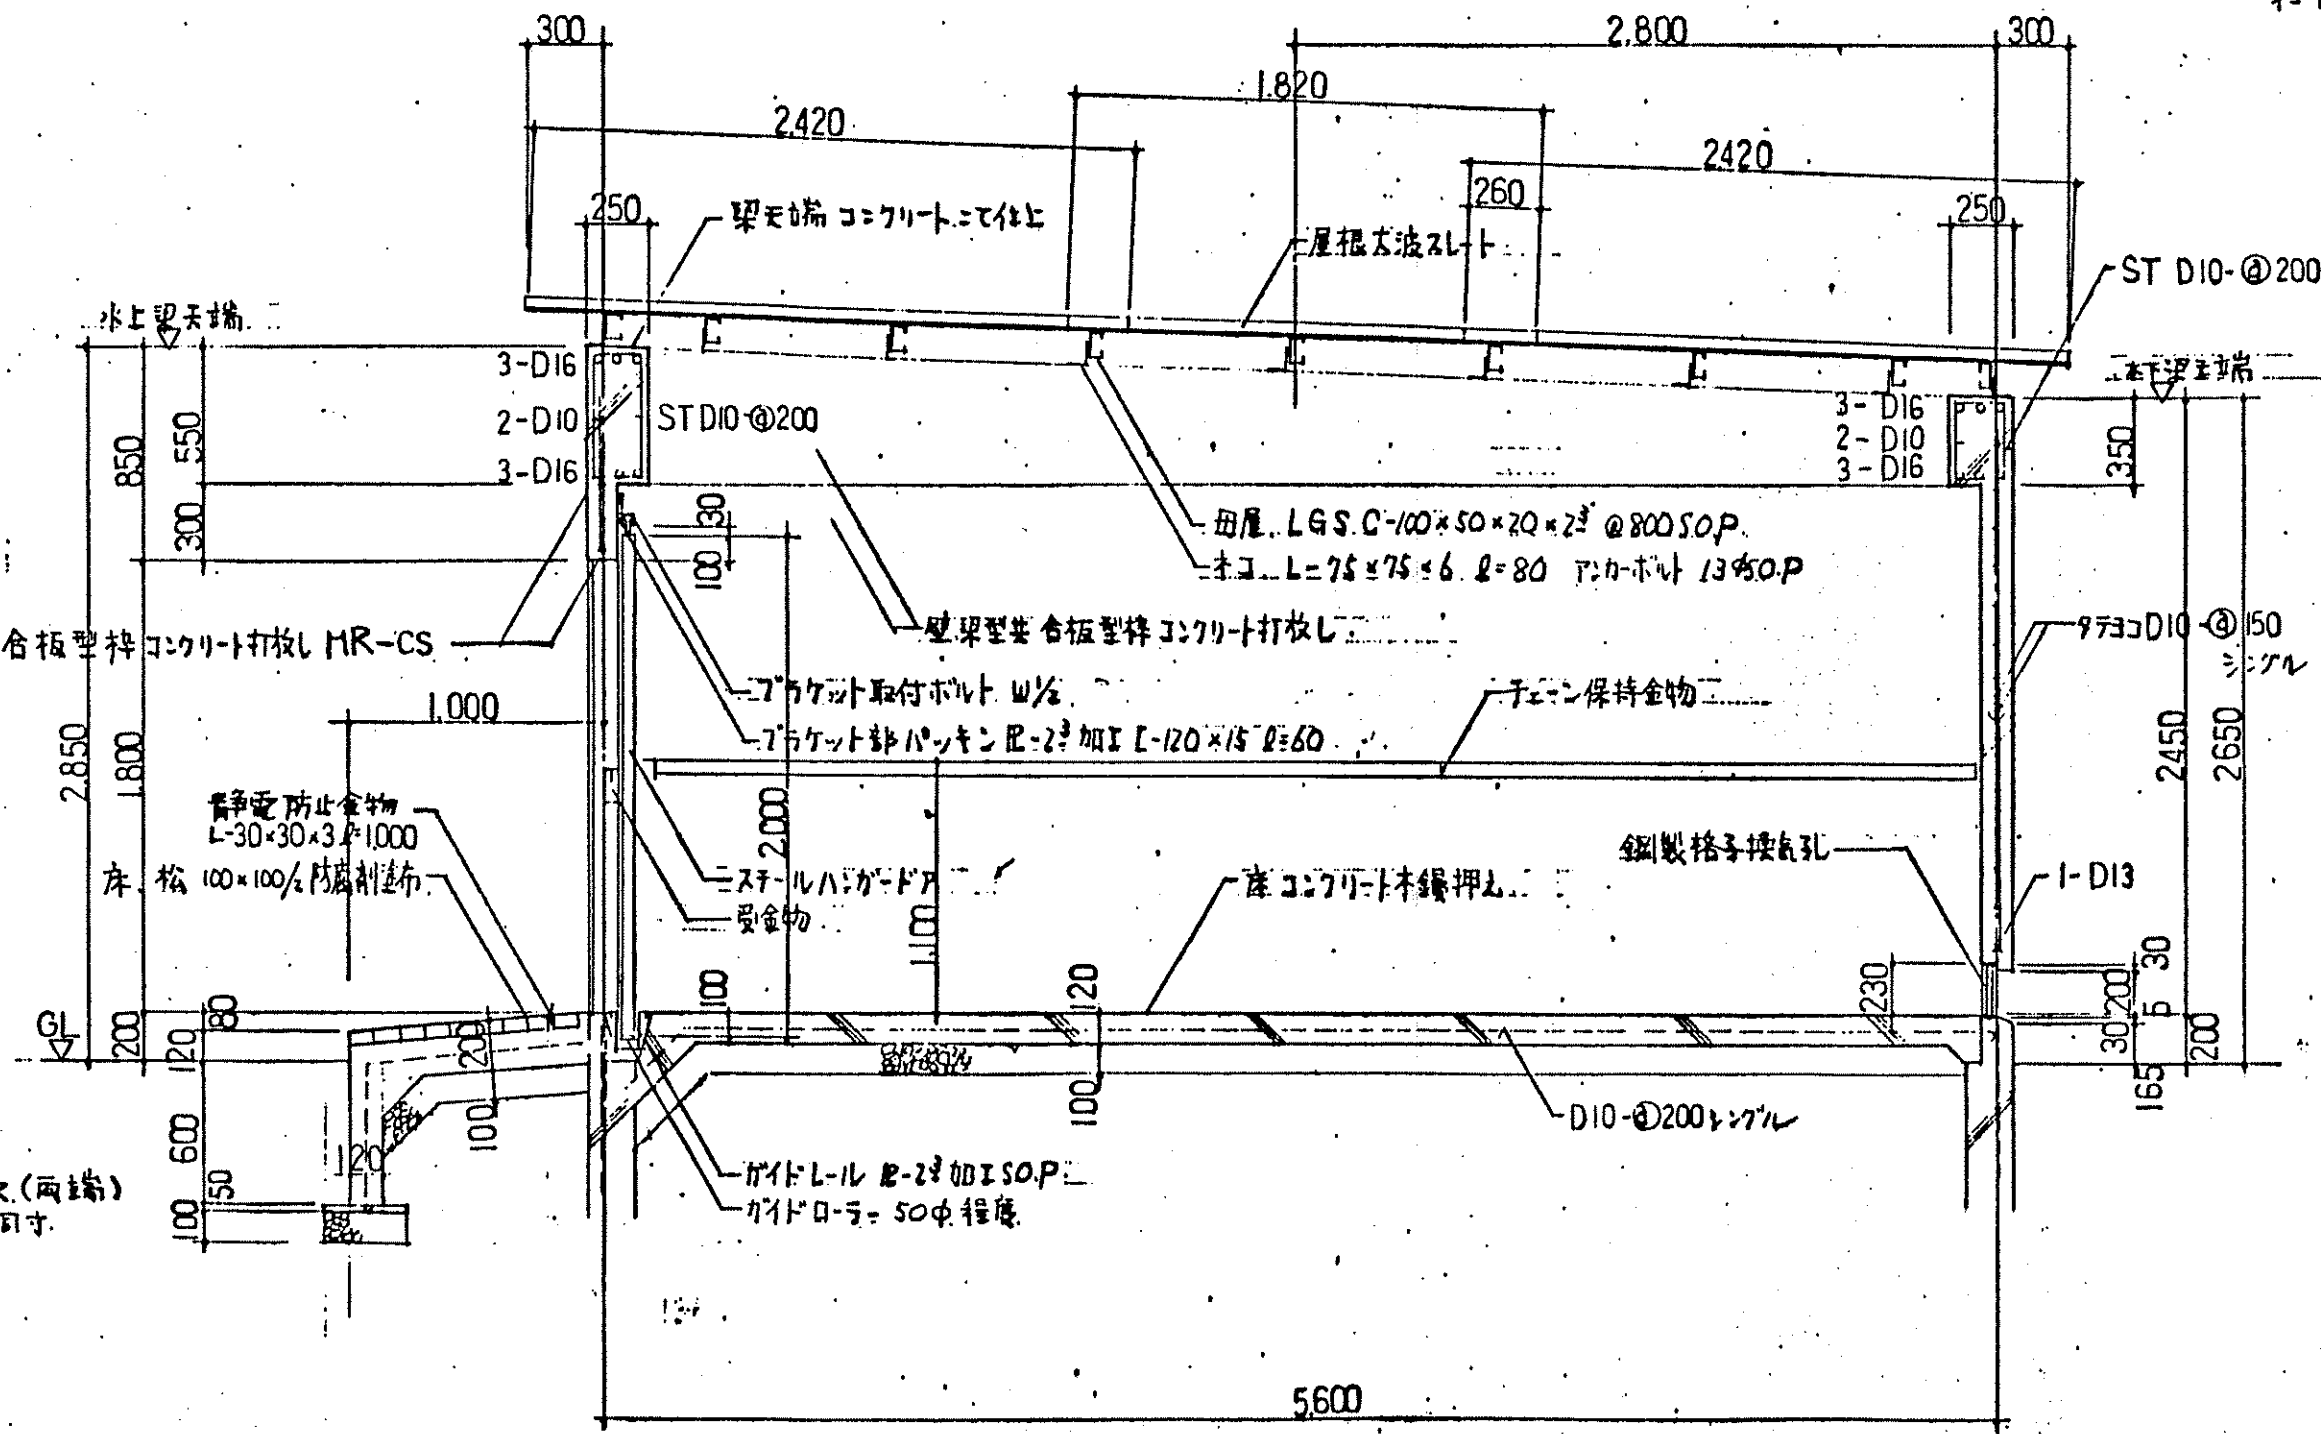

二矩計詳細図... S=1:30

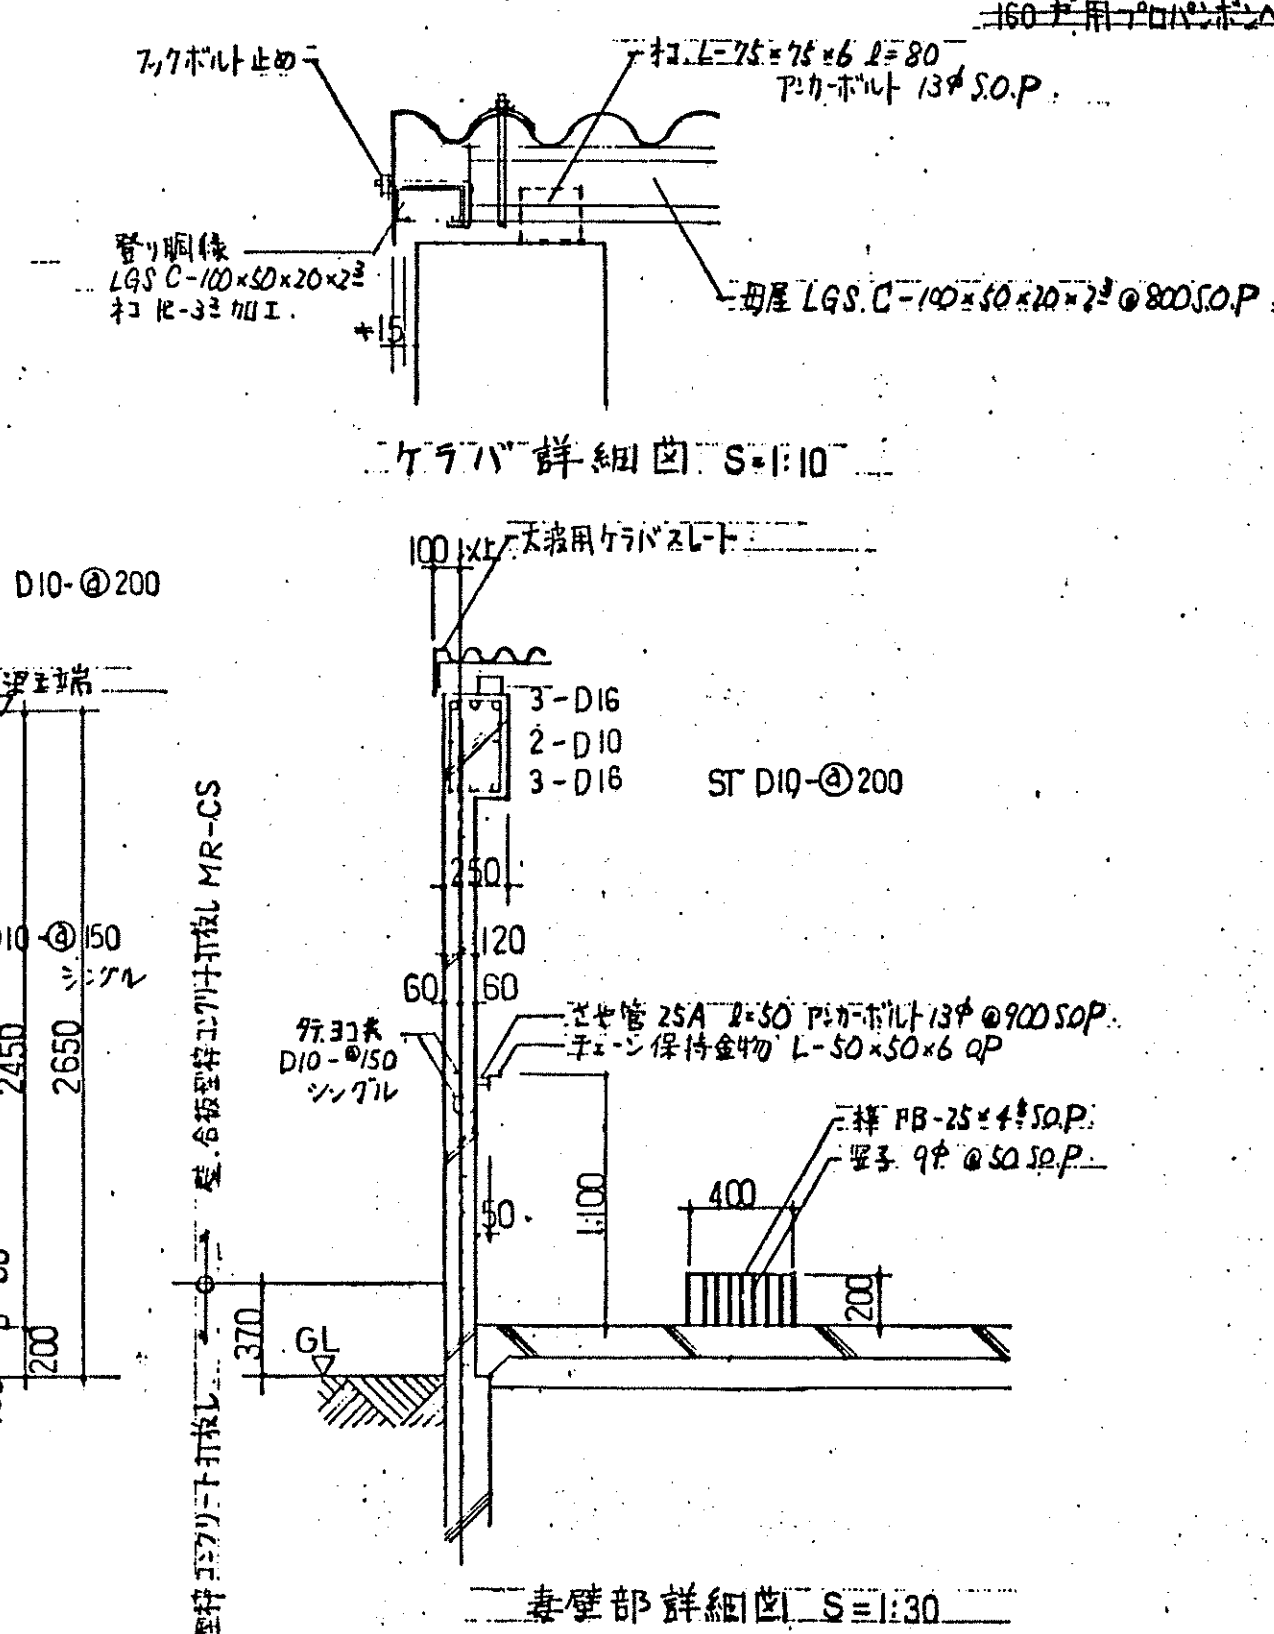

二毒壁部詳細図 S=1:30

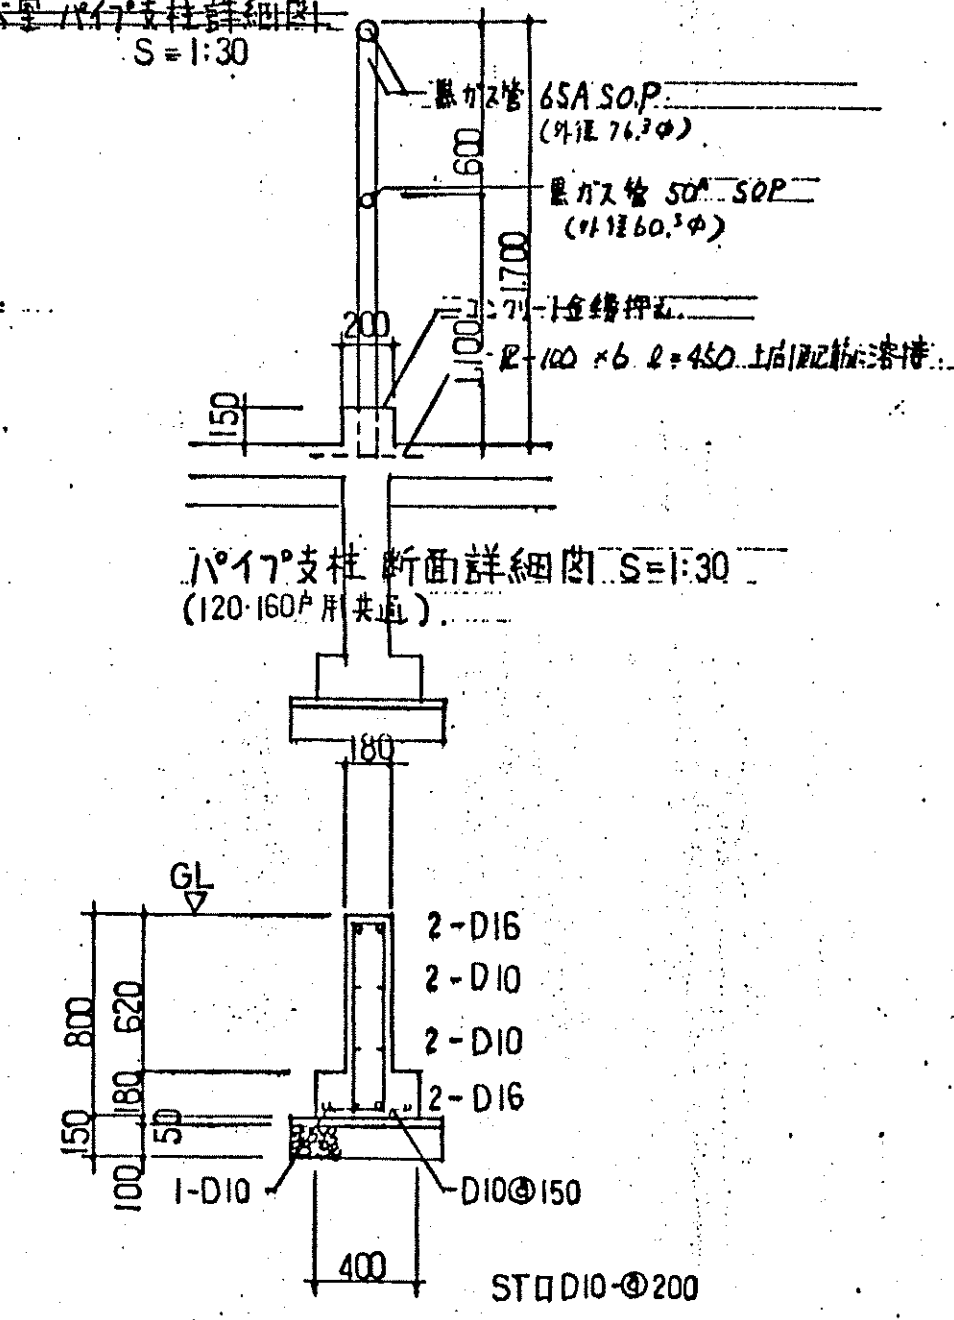

參考基礎詳細 S=1:30


完 成 図 $\frac{23}{28}$ 平成 2 年

雇用促進住宅 63 型多層・廉価 SD 型標準設計図			面番 雑家 11
図面 7701100101 詳細図			
名称	7 月 11:00 1:30 1:50		製作 年
雇用促進事業団 樹南堂	室長	主技術 主任	技術 主任


伊藤建築設計事務所
(特)E第38302号 22870 伊藤宗春

80F用毛使用


~~圖準標~~

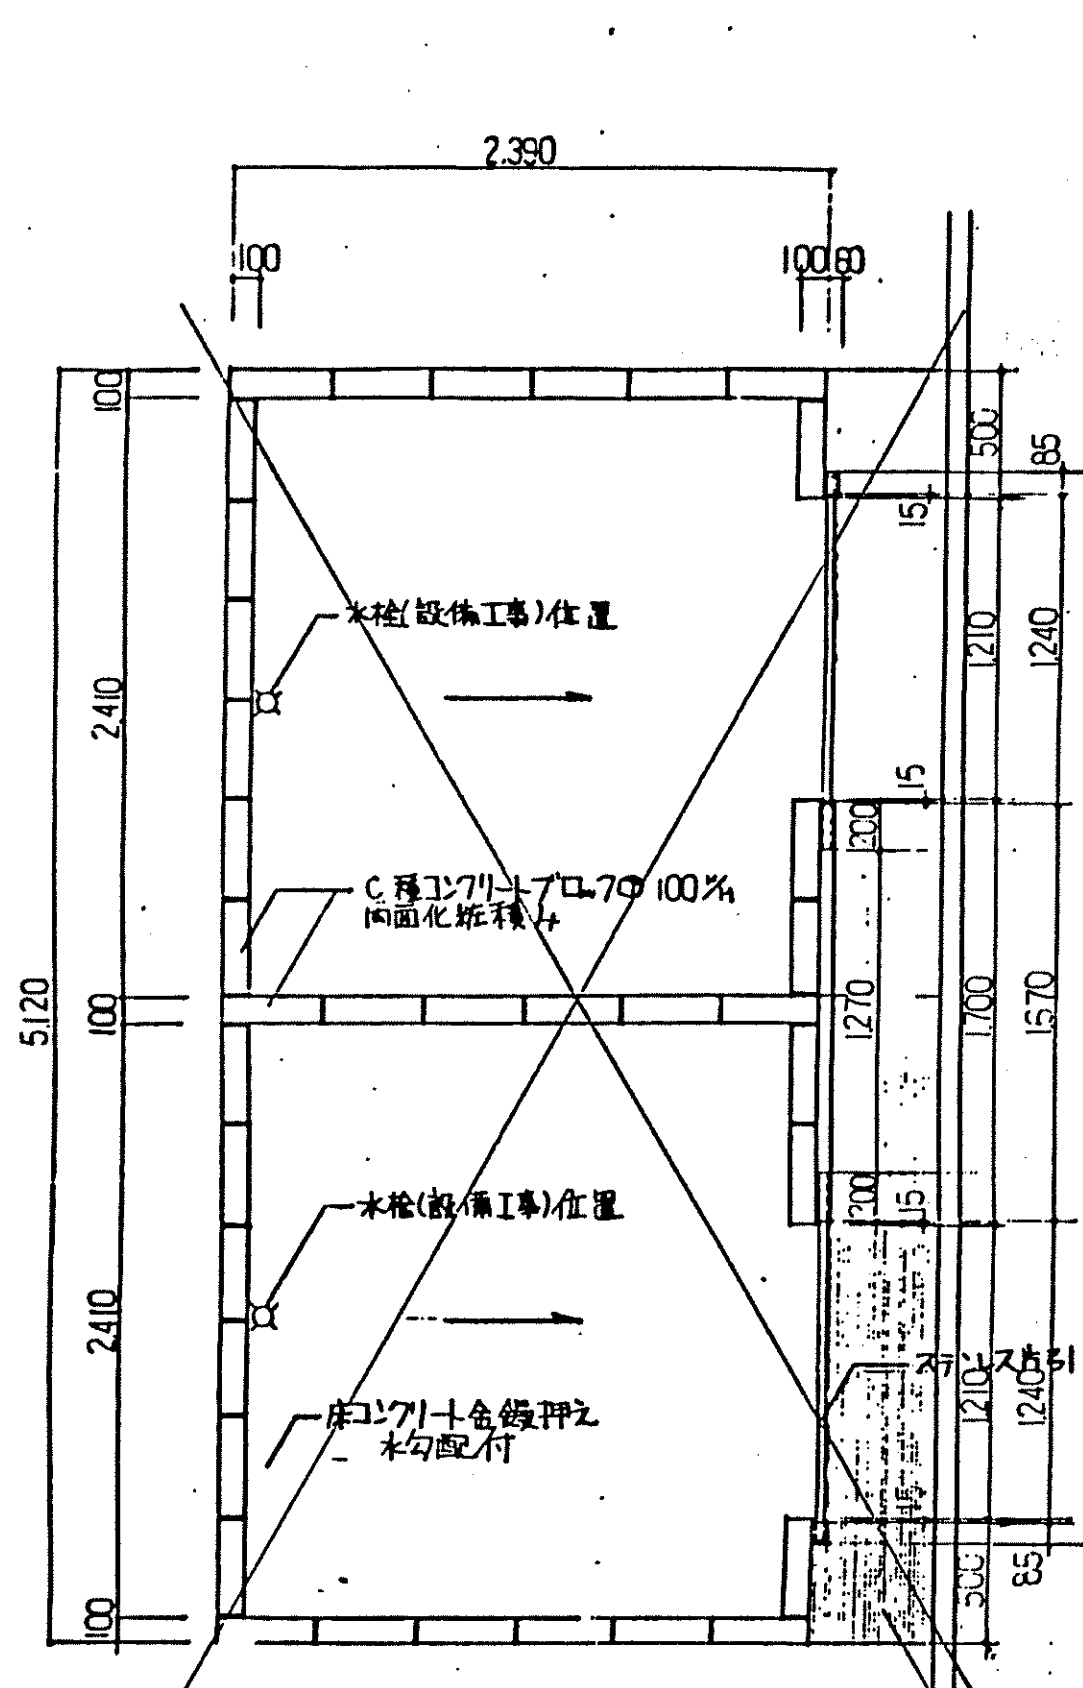



平面図

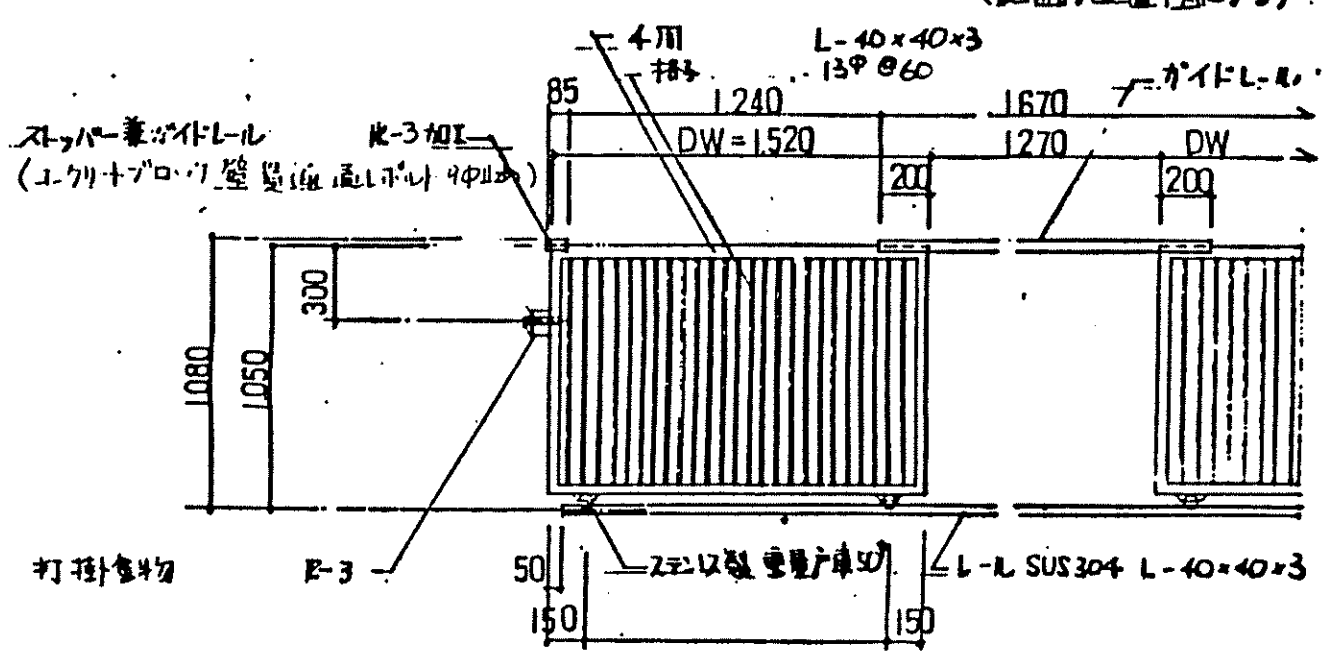


断面図 (外観図) 鉄筋 S.O.P

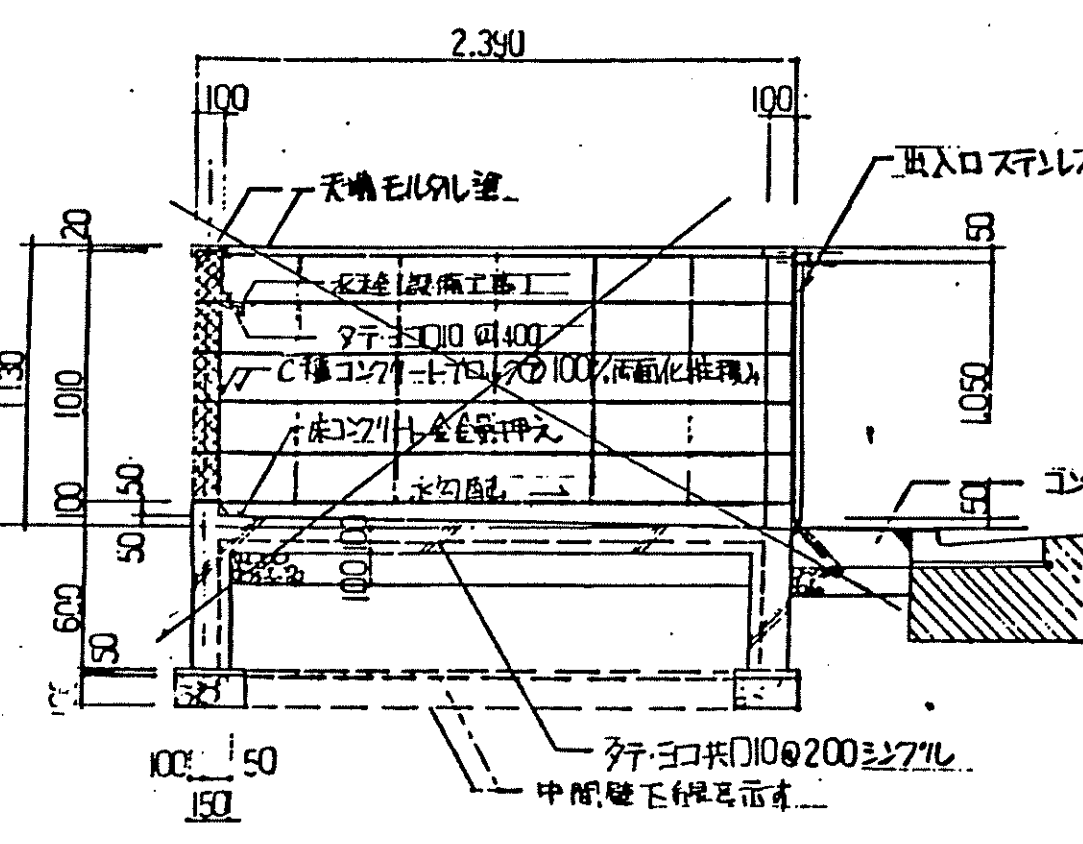

(寒冷型) 産芥集積所 (屋根なし) 断面詳細図 (水下側にある場合)

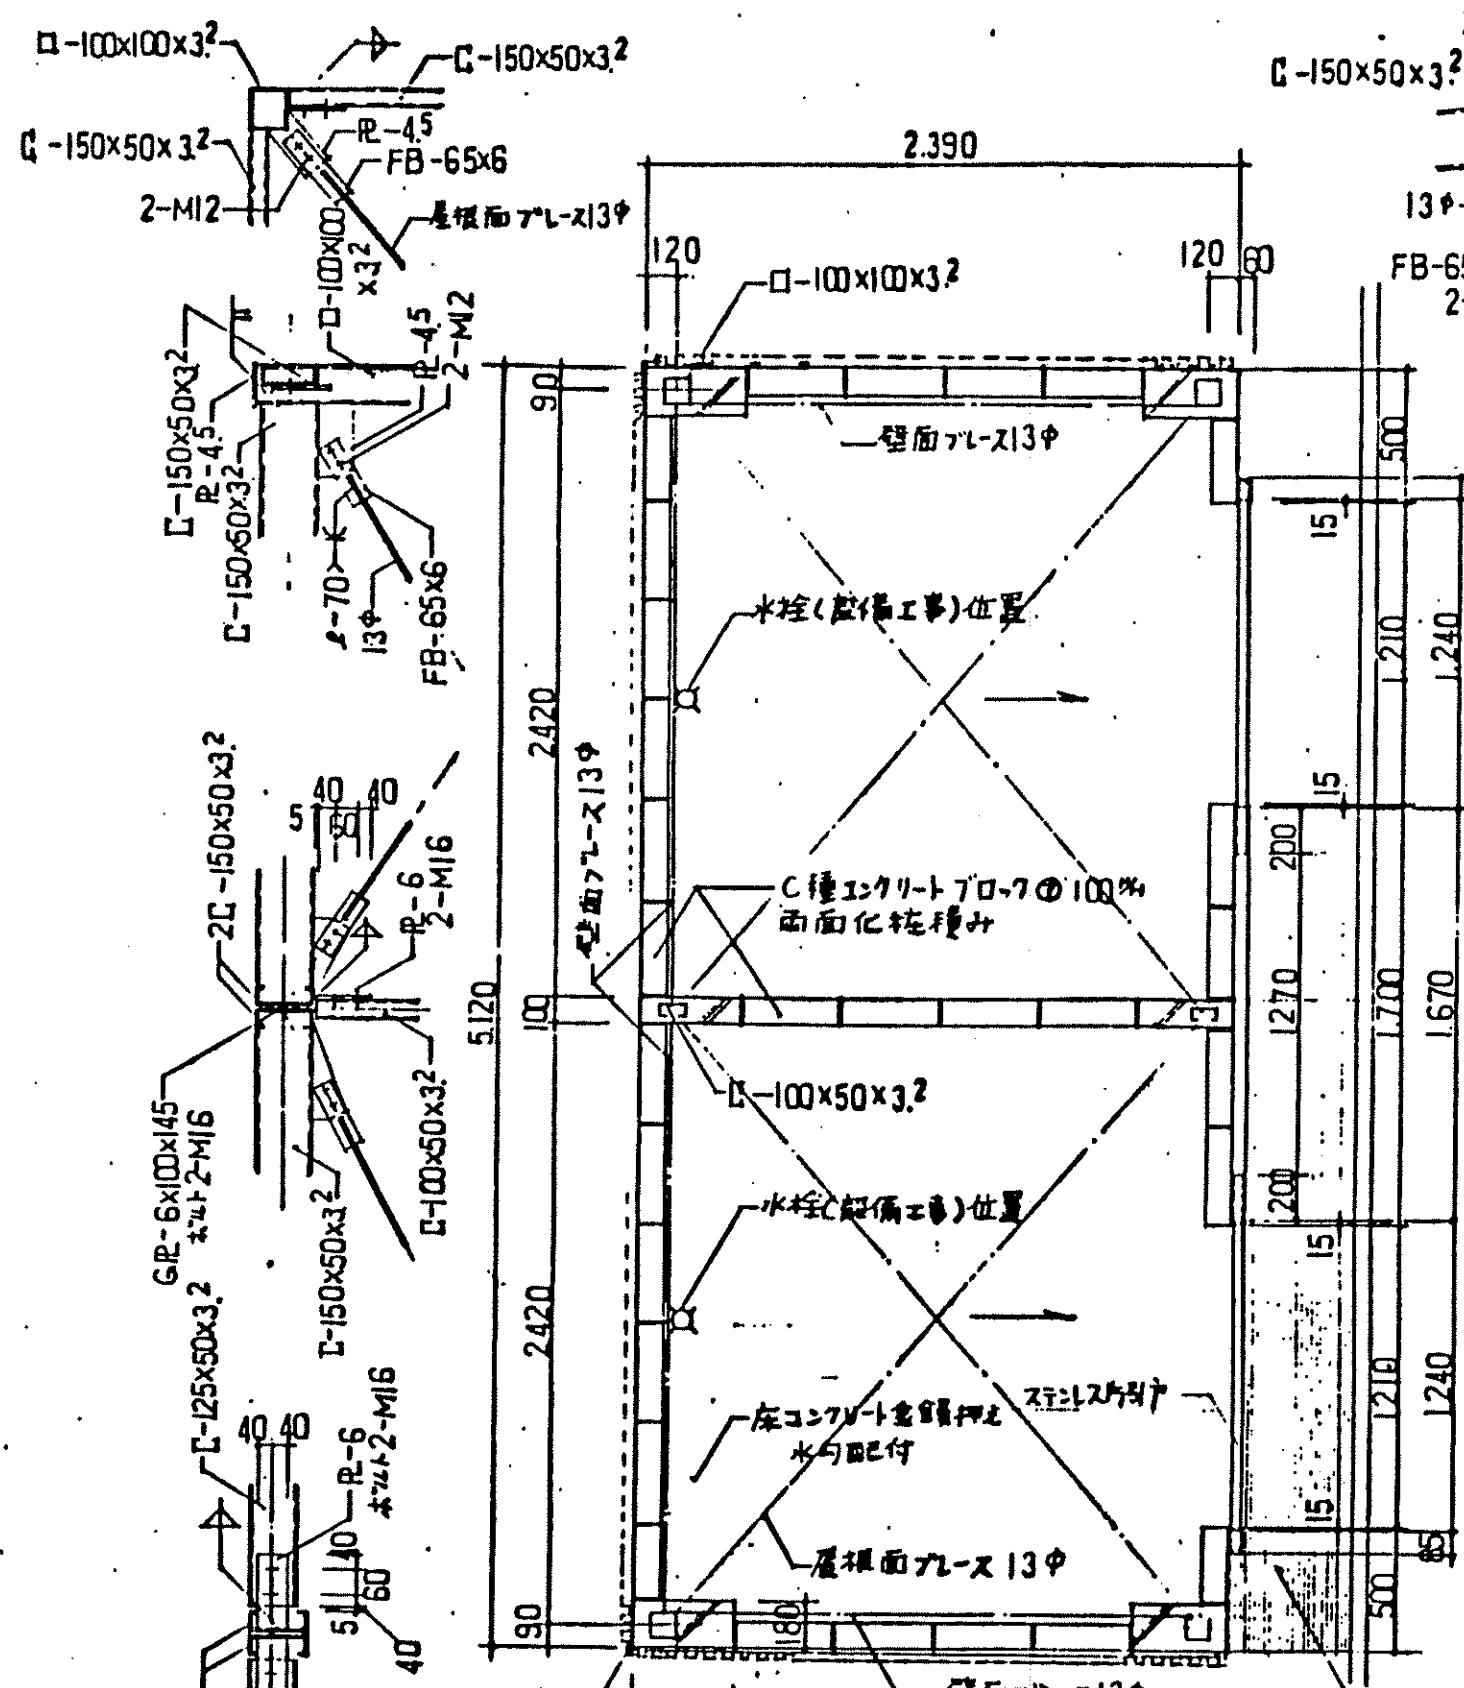
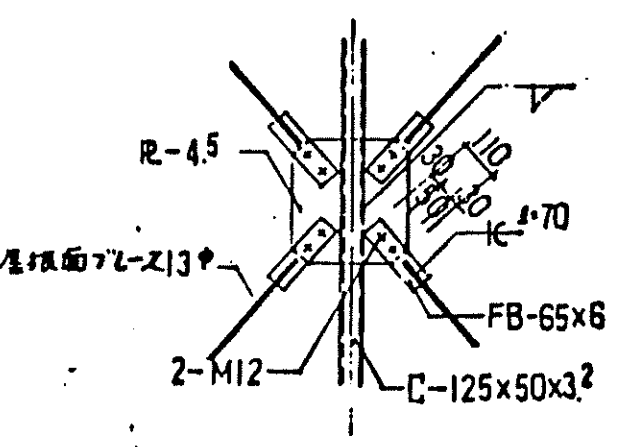


平面図 1:30

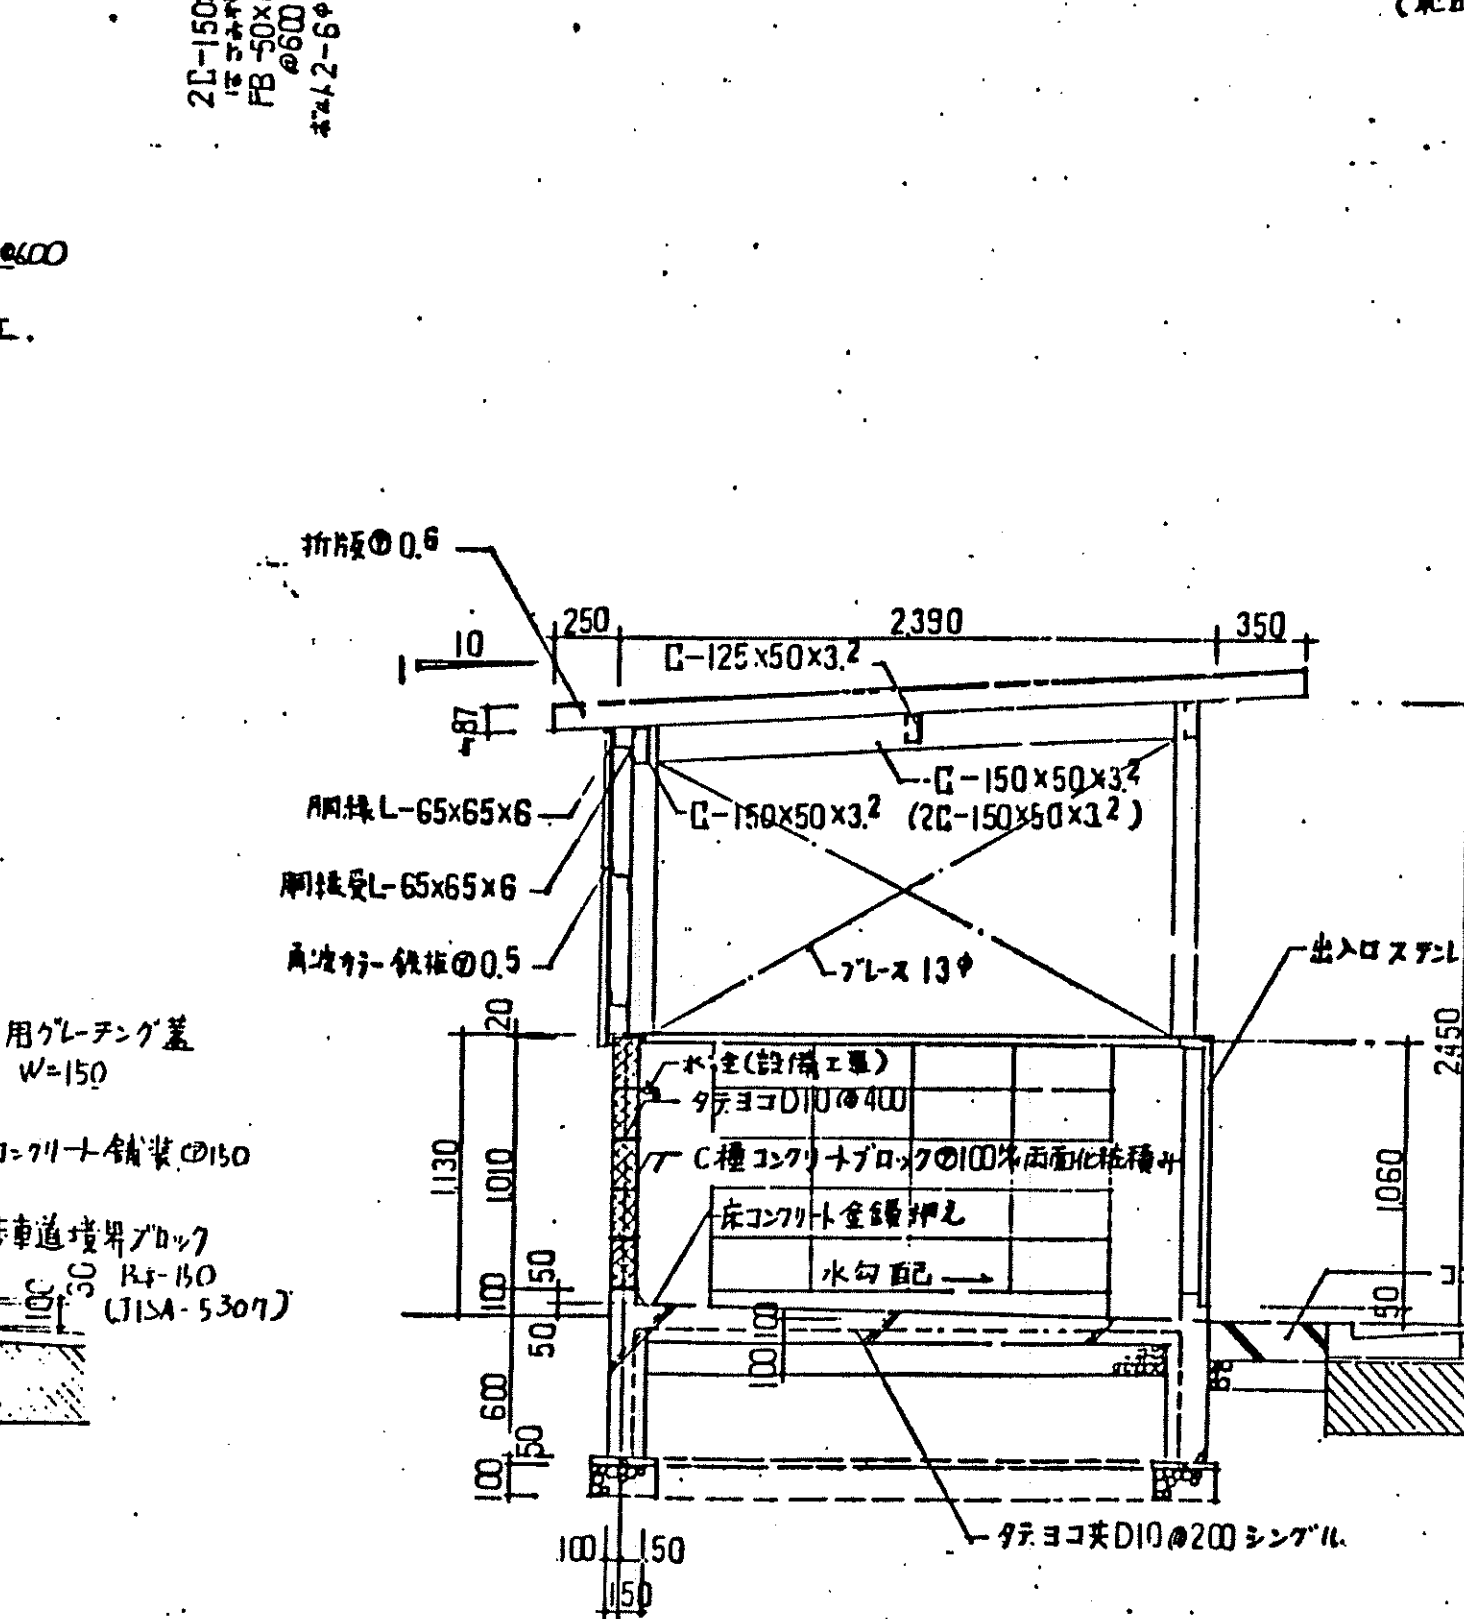


(多雪型) 産芥集積所 (屋根付) 断面詳細図

産芥集積所 鉄骨上屋 共通事項		
○ 鋼材	SS41, SSC41, STKR41, SR24	規格品
○ ボルト	普通ボルト	
○ アンカーボルト	M16, SS41	規格品
○ 鉄筋	S.O.P	

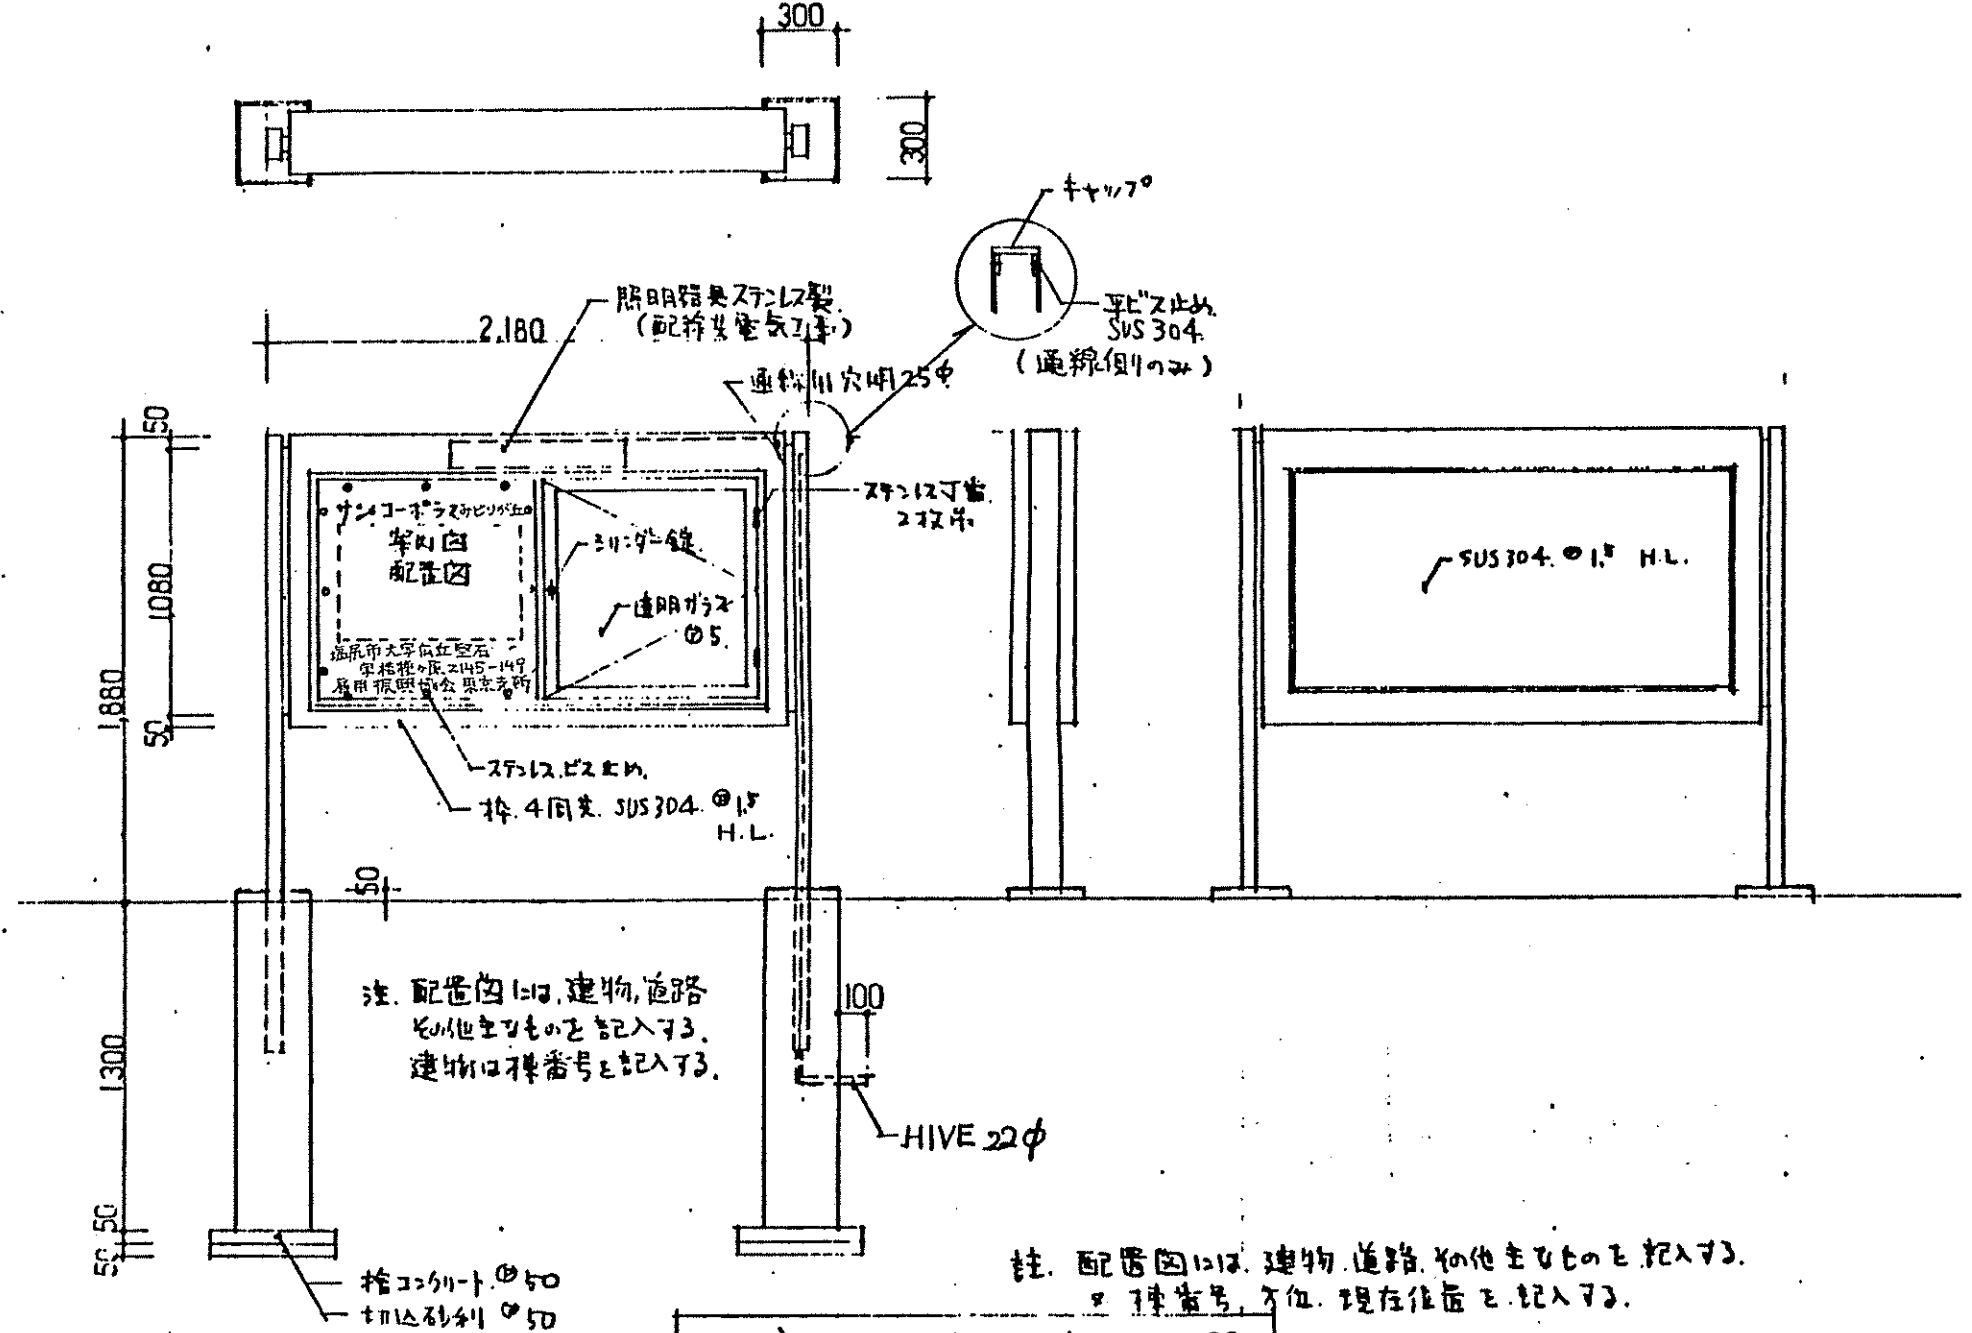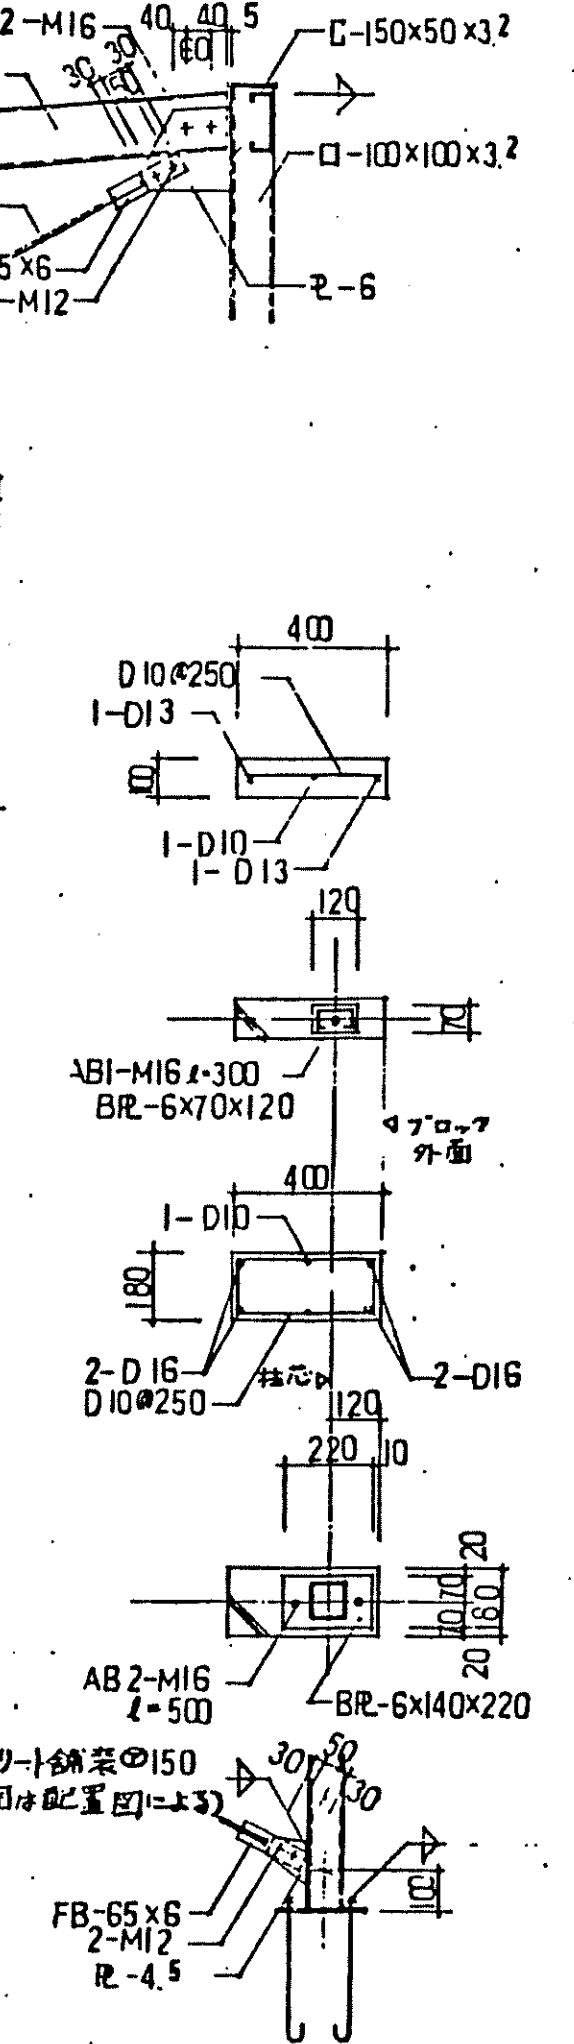

室内板 平面図 1:30

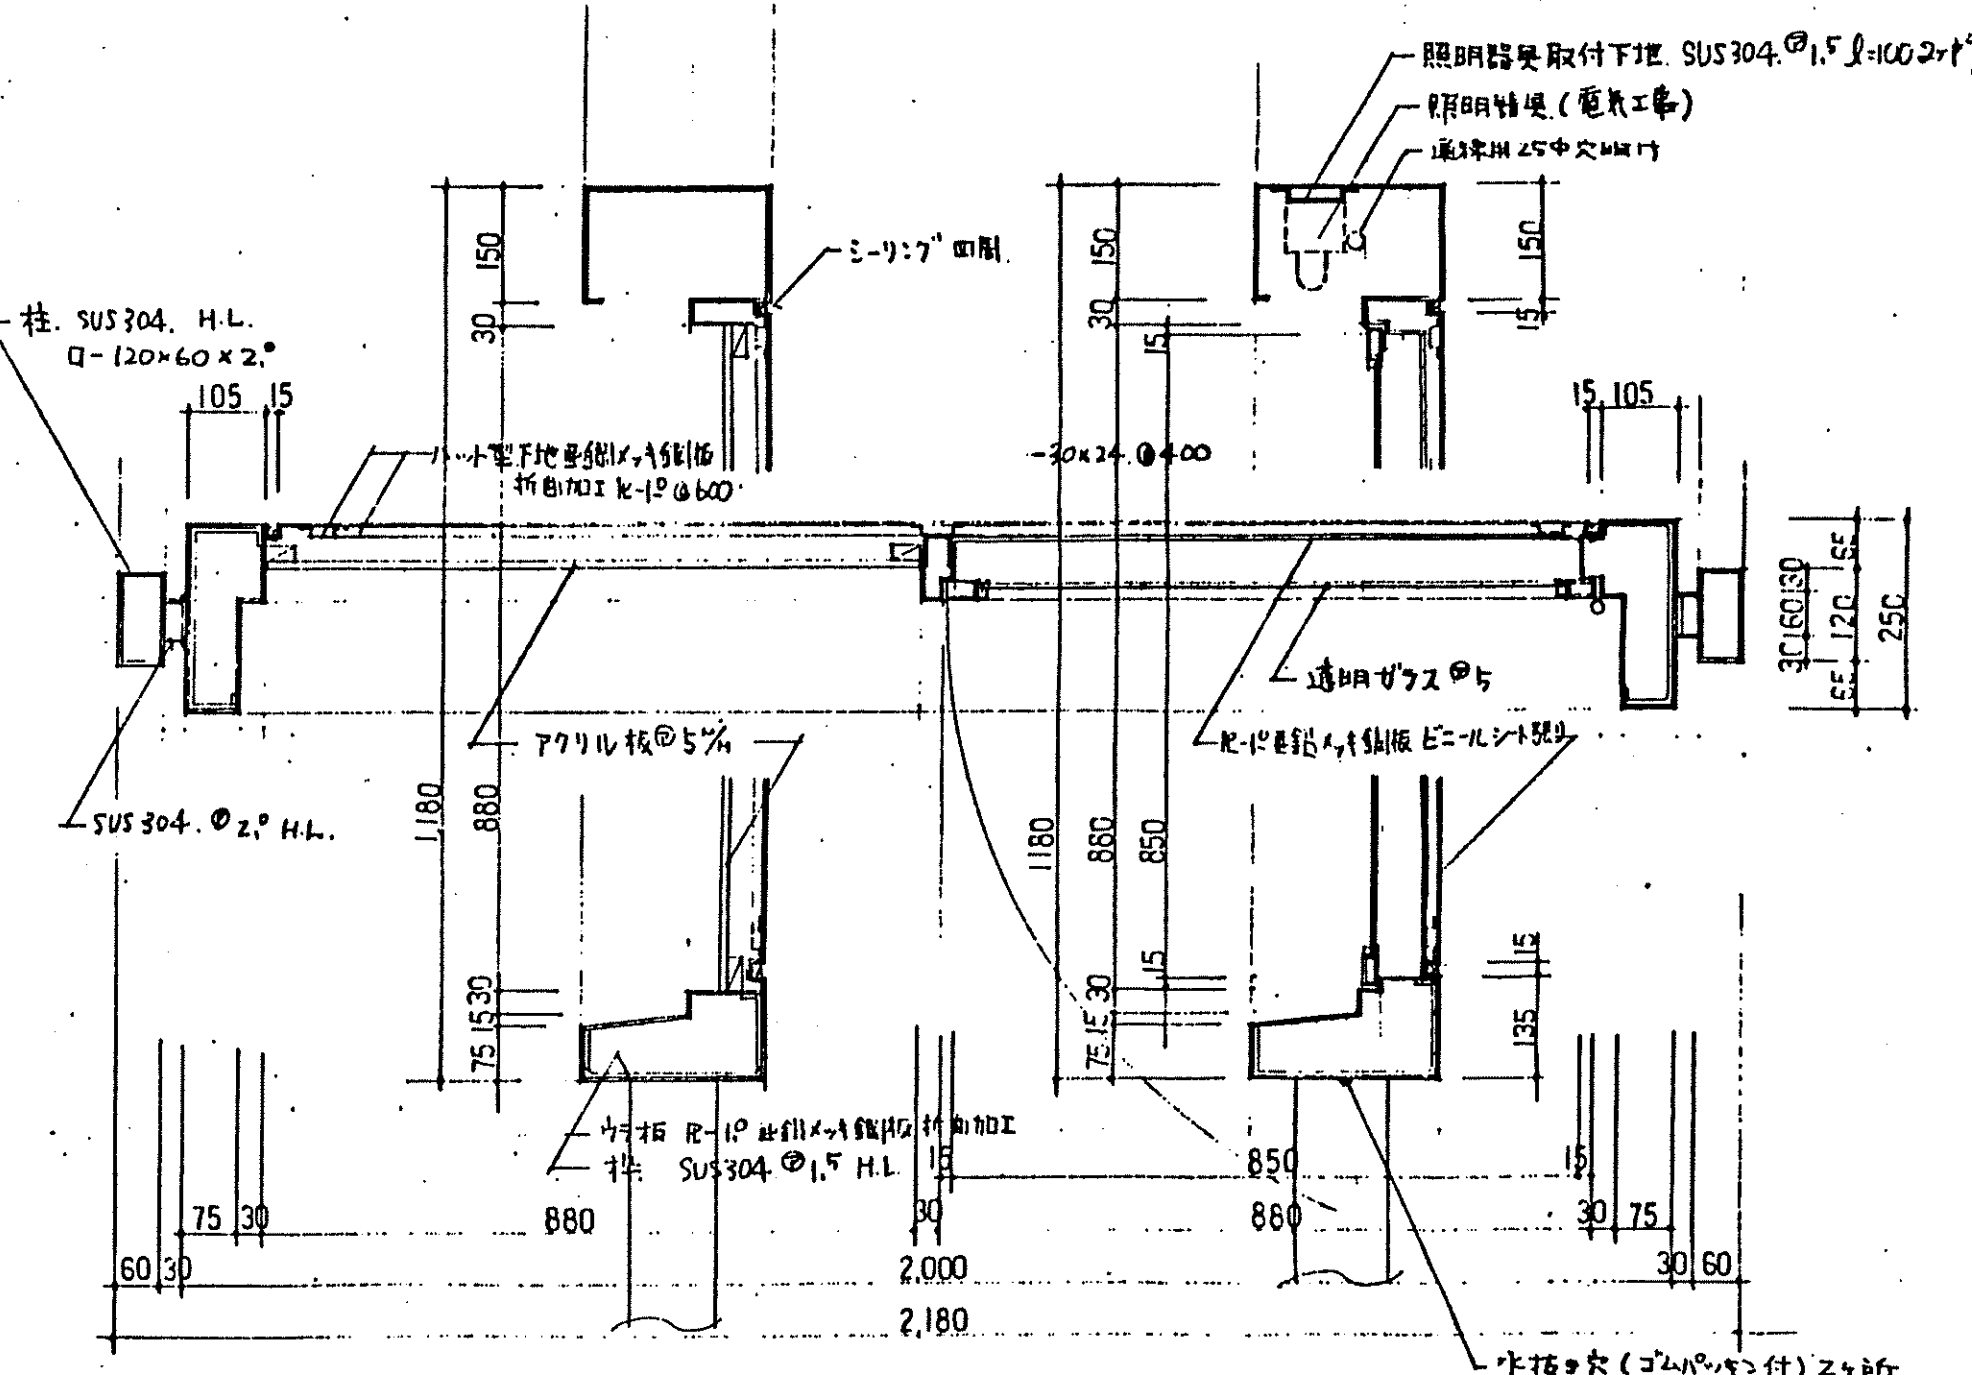

室内板 詳細図 1:10

平成2年度

雇用促進住宅B3 型多雪・寒冷3DK 標準設計図		図面番号
図面 産芥集積所 室内板 詳細図		1
名称	産芥	製作 年月
雇用促進事業団 技術室	室長	主技術者
		技術者